
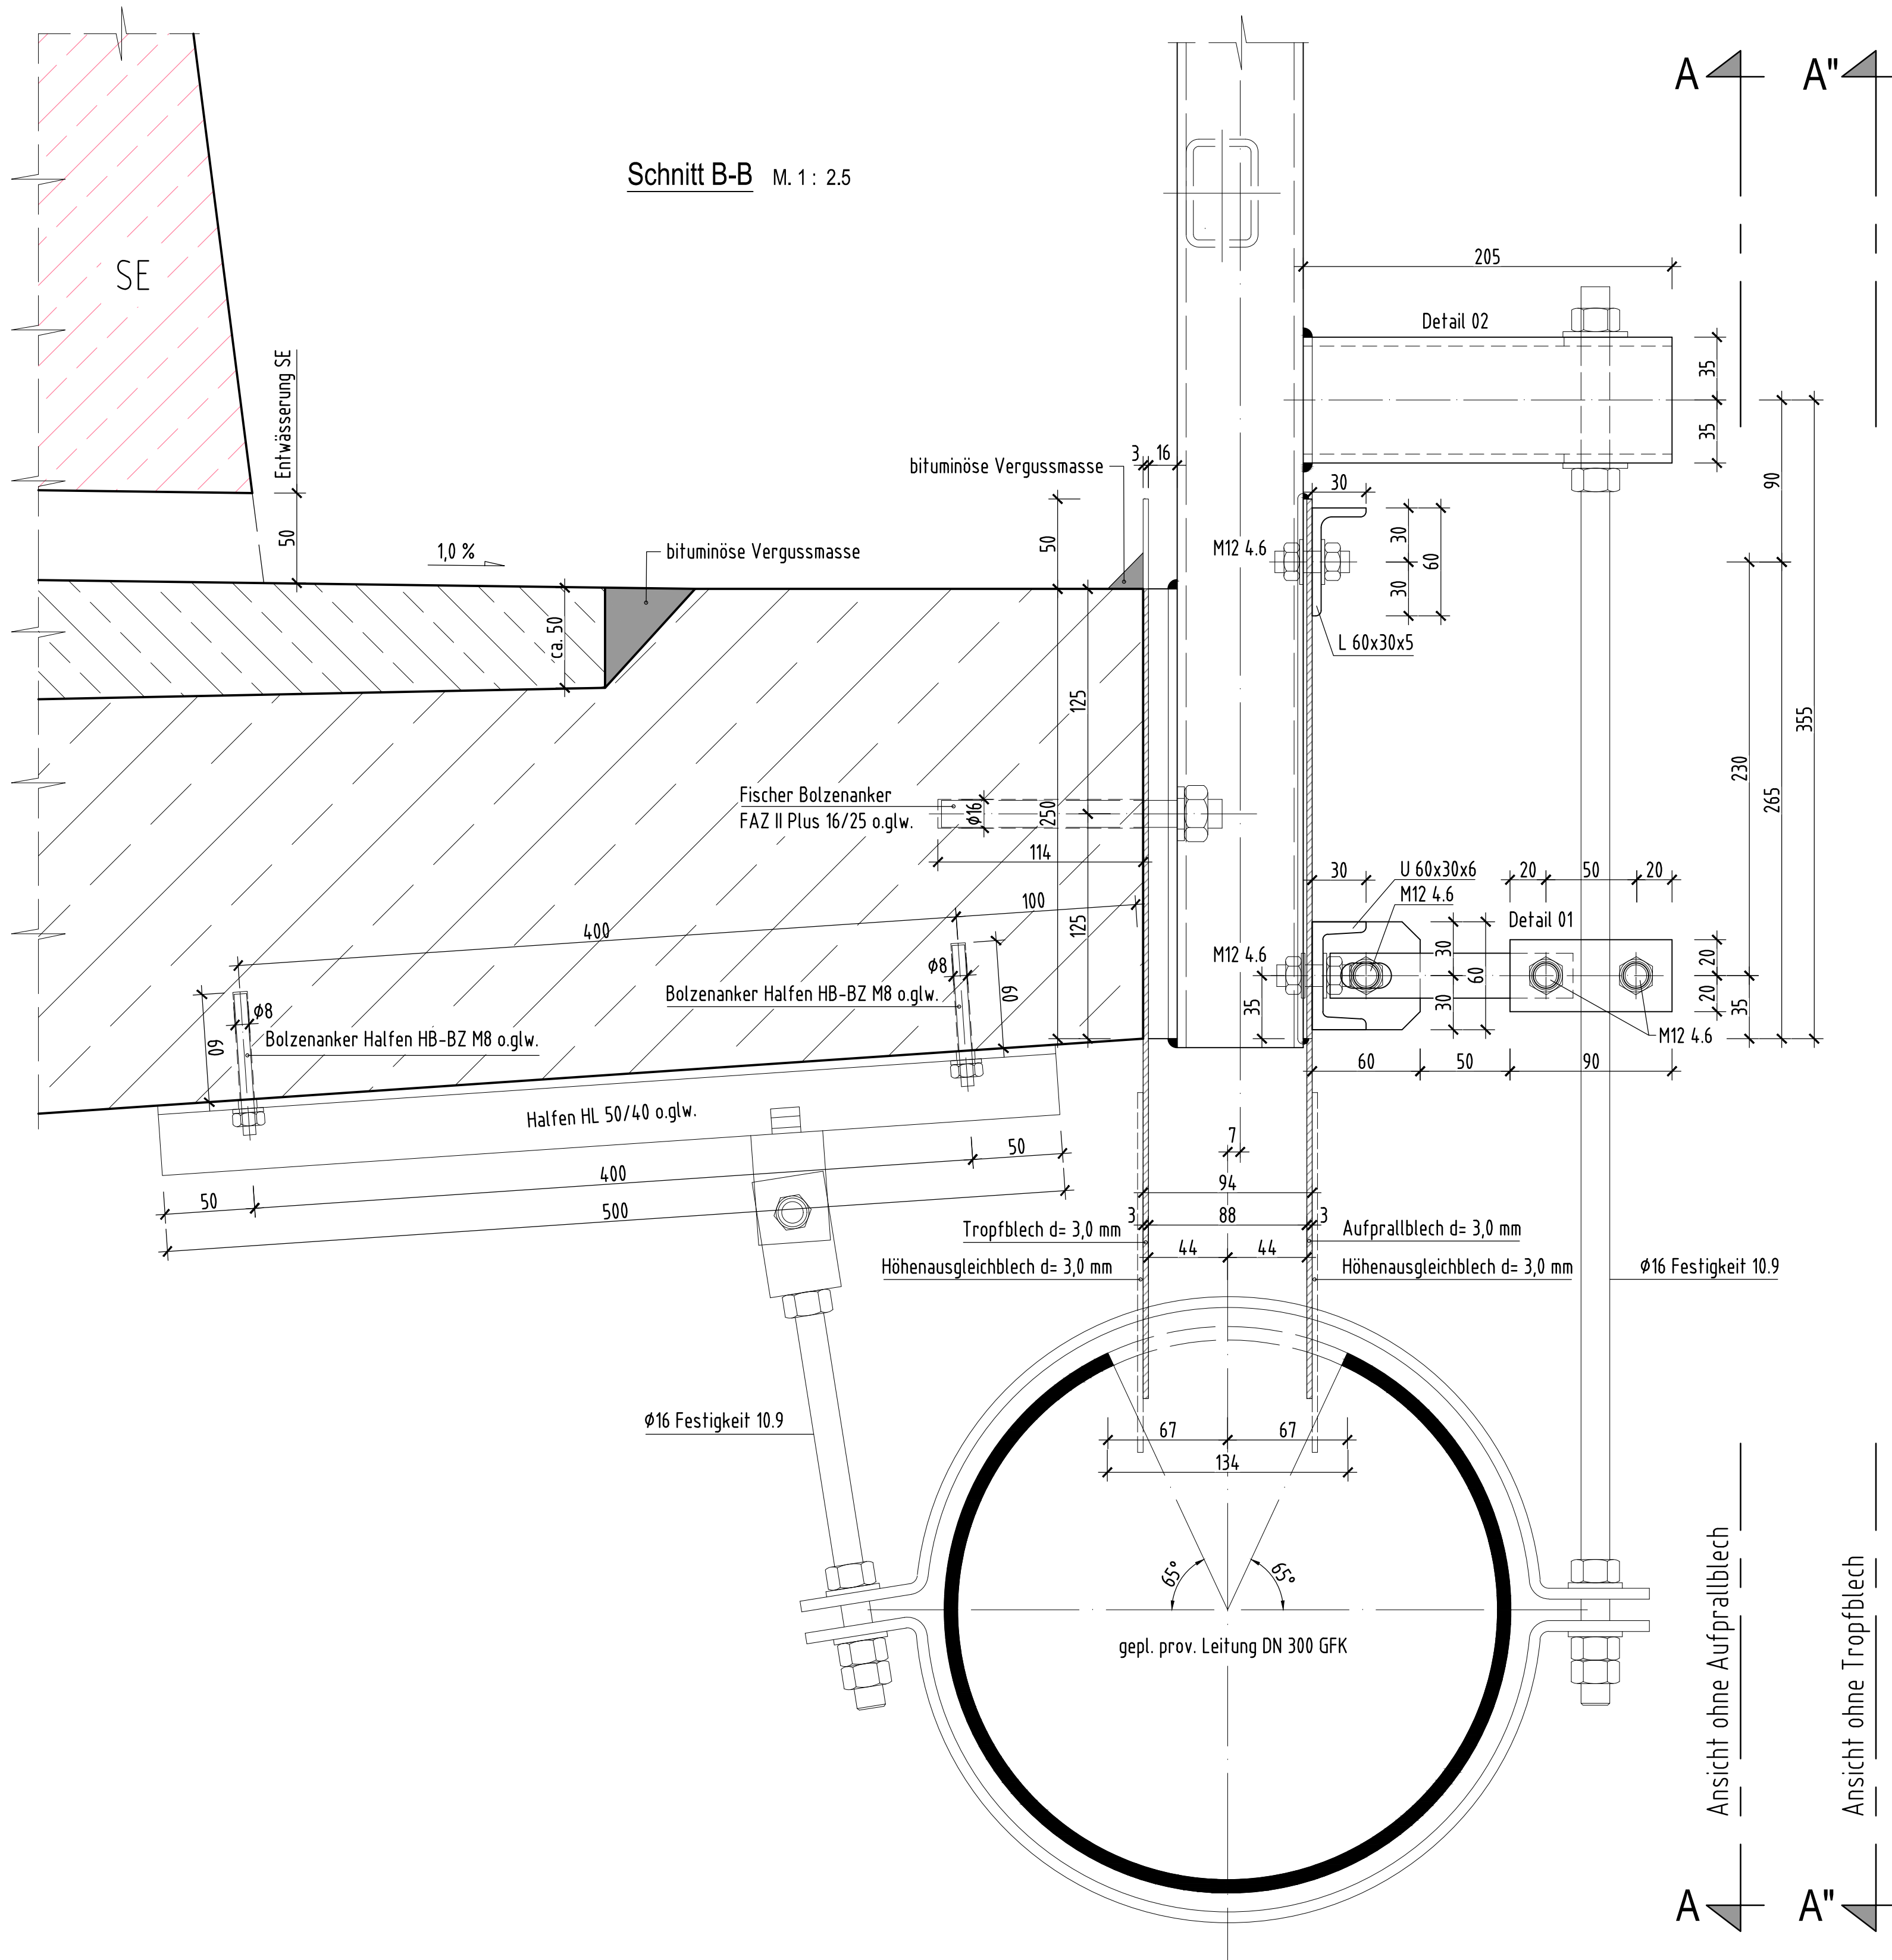
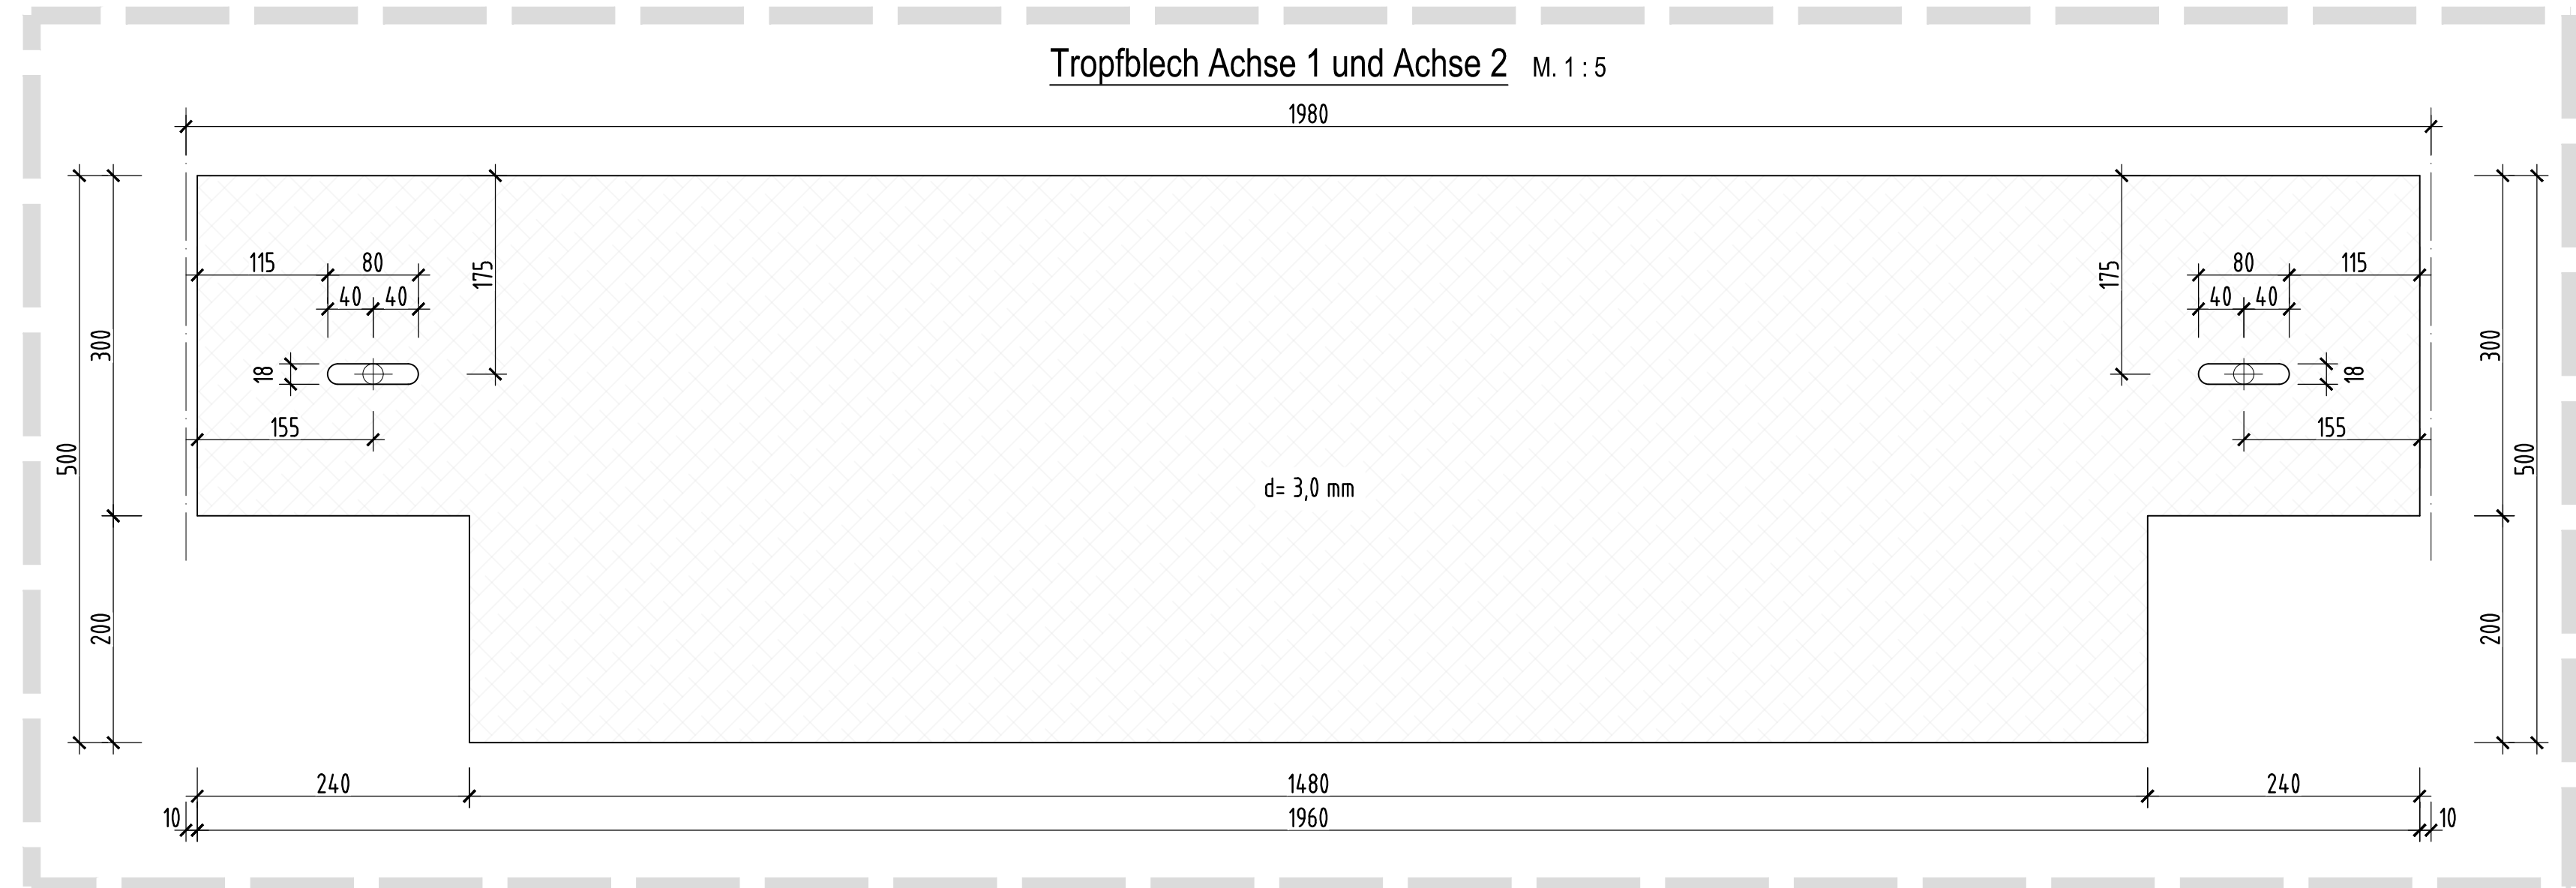
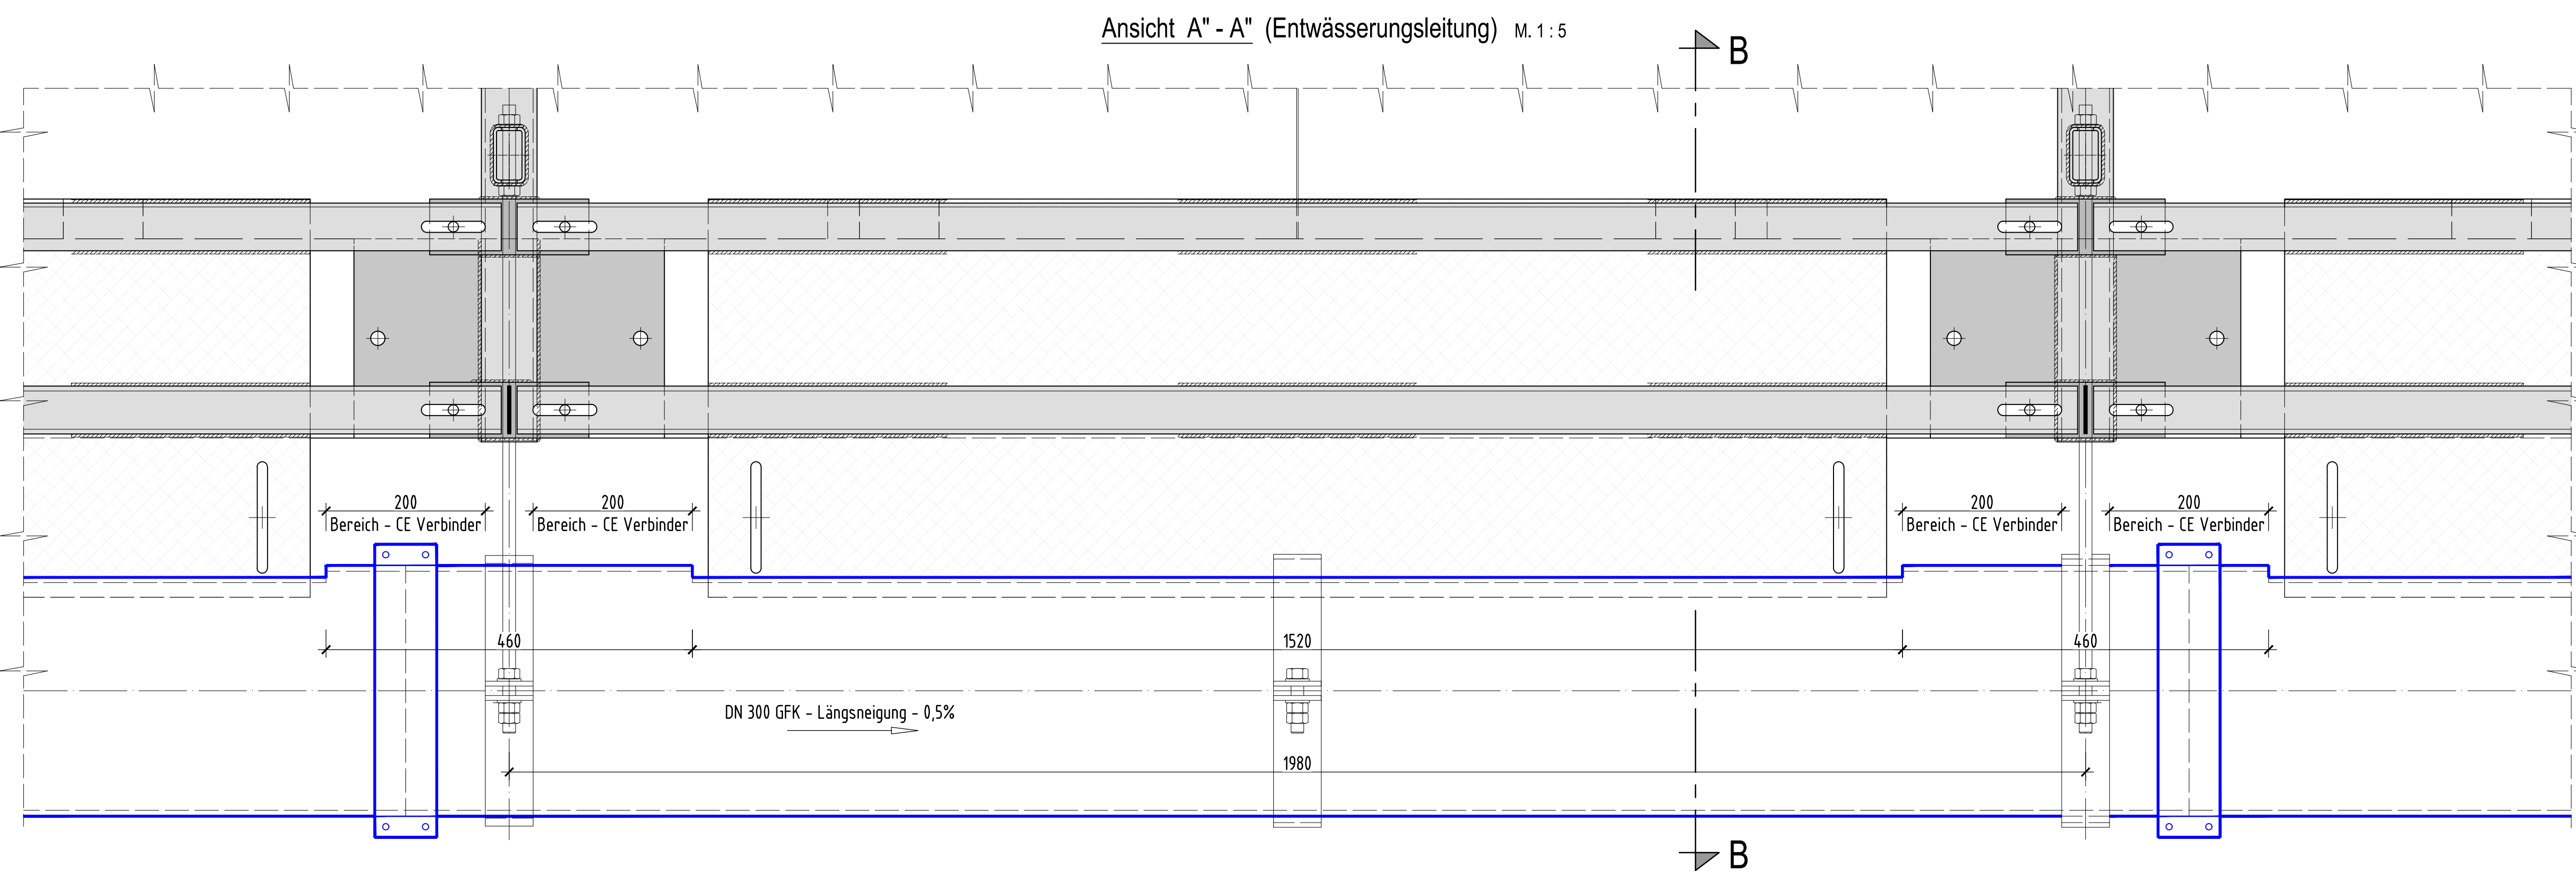
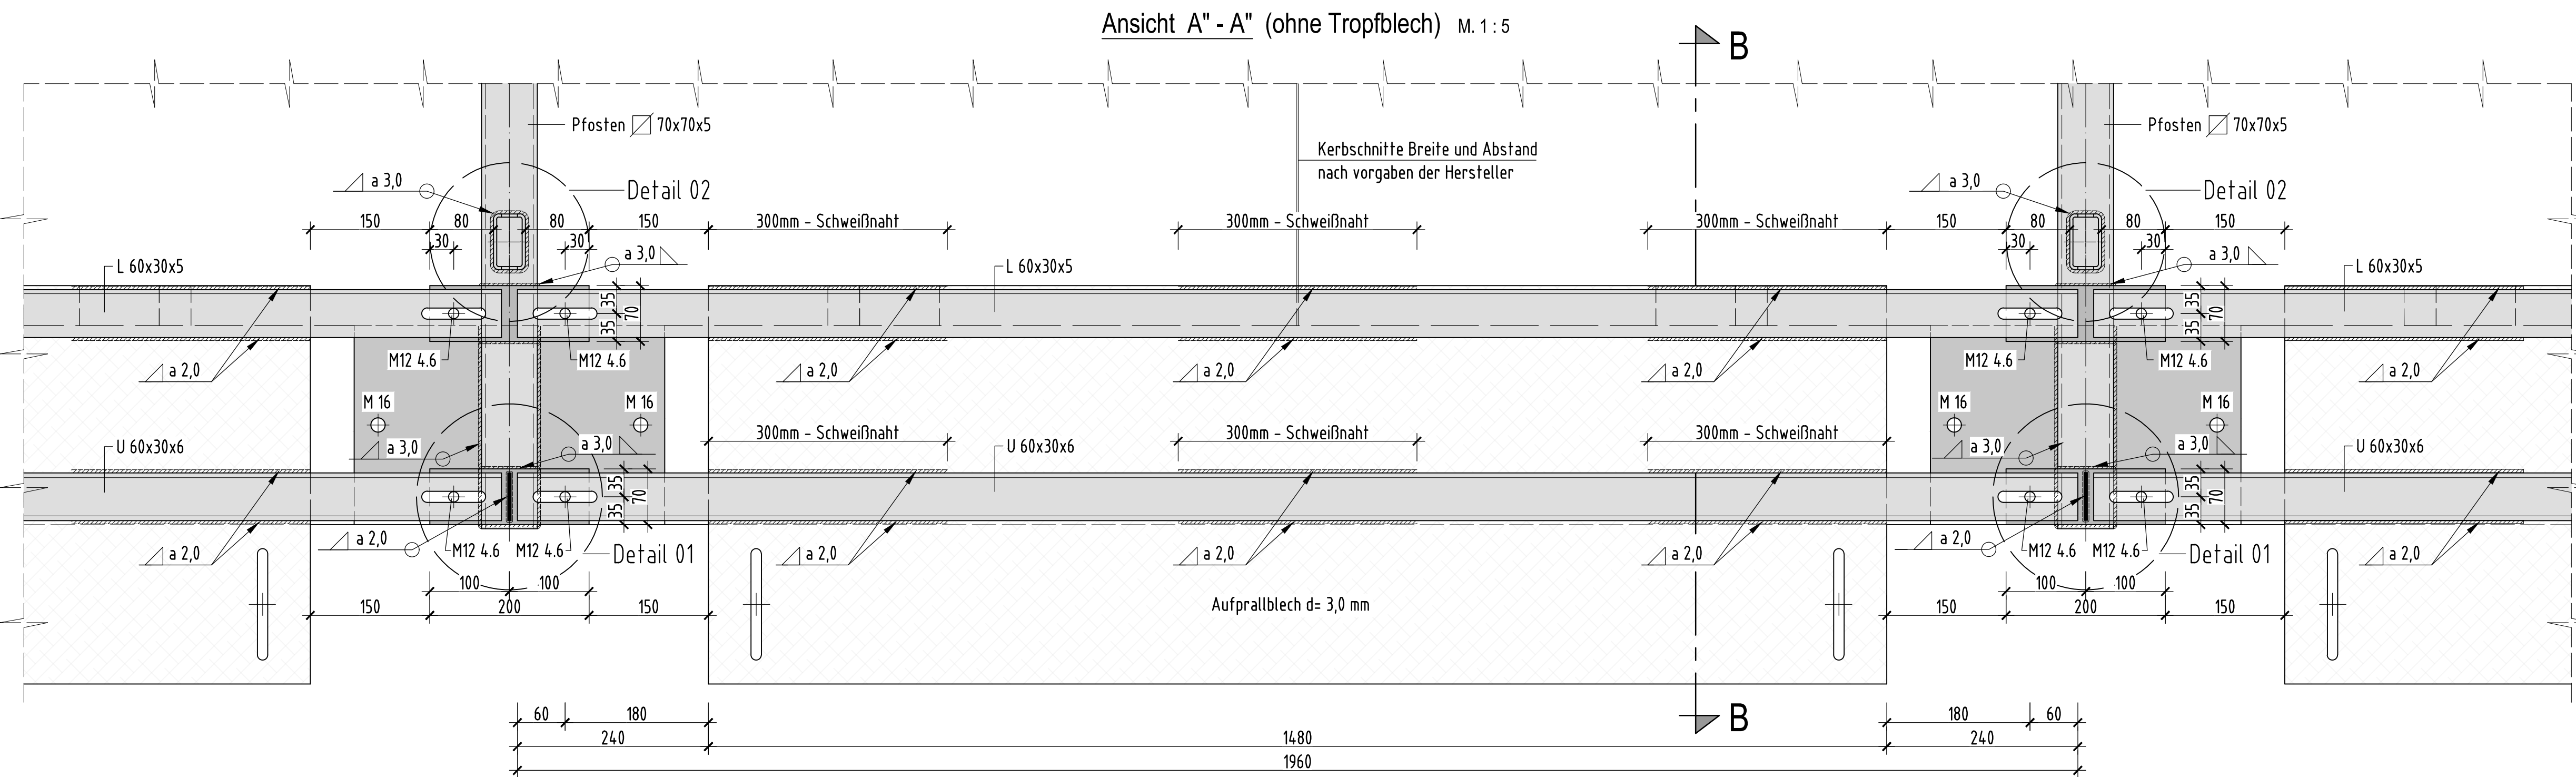
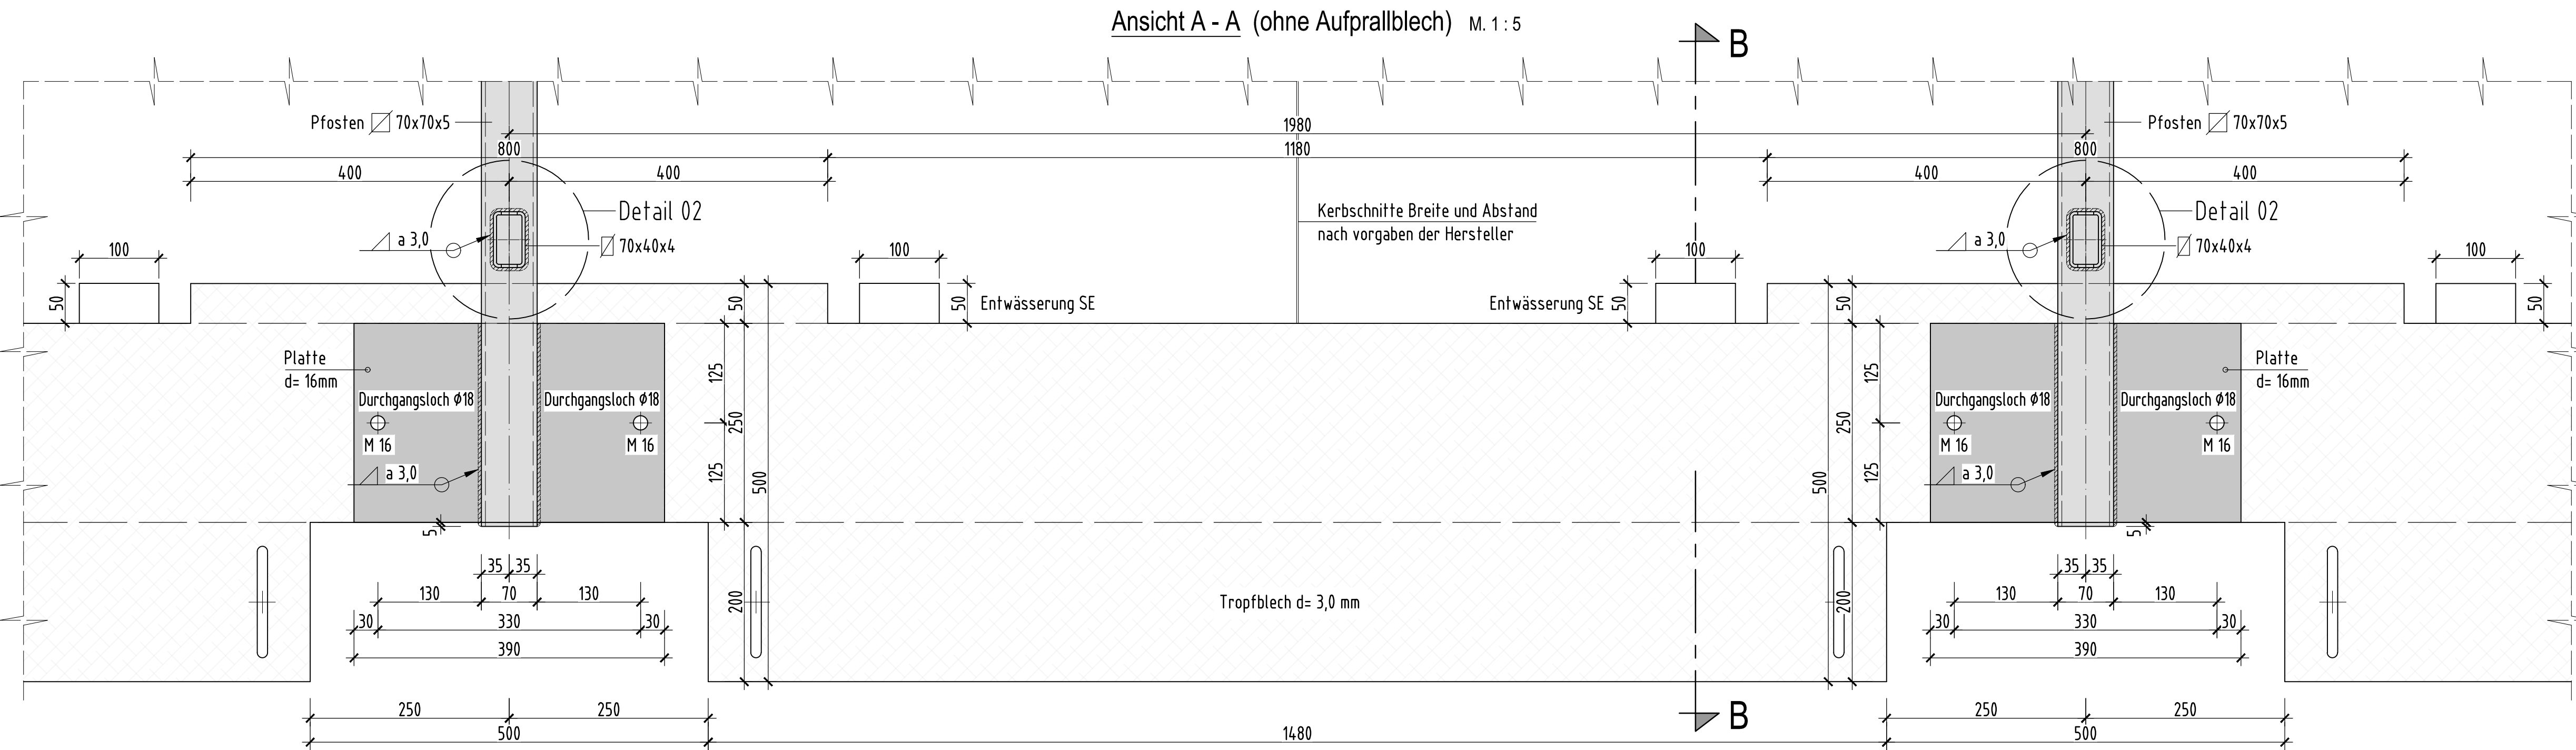


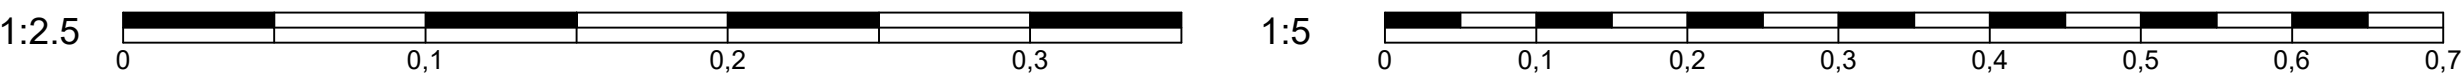

Alle nicht angegebene Schweißnähte a=3 mm

Prüfexemplar
Grüneintragungen beachten

zugehörige Planunterlagen:	
Plan-Nr.	S-10
Plan-Nr.	S-11
Plan-Nr.	S-12
Plan-Nr.	S-13
Plan-Nr.	S-14
Plan-Nr.	S-15
Plan-Nr.	B-20
Plan-Nr.	A-10
Plan-Nr.	E-01
Plan-Nr.	E-02
Plan-Nr.	E-03

Korrosionsschutztafel siehe Zeichnung E-01			
b			
a			
Index	Änderung	Datum	Zeichen
In statischer u. konstruktiver Hinsicht geprüft: Prüfbereich Nr. vom:		In geometrischer u. vertraglicher Hinsicht geprüft: Prüfbereich Nr. vom:	
Ort, Datum, Unterschrift		Ort, Datum, Unterschrift	
Auf: technische Befolge geprüft: Prüfbereich Nr. vom:		Zur Bauausführung freigegeben und freigegeben nach § 4 FStBG: Die Autobahn GmbH des Bundes	
Ort, Datum, Unterschrift		Ort, Datum, Unterschrift	
		— Bsp. VWF4302/0559 Registernummer	
Autobahn GmbH des Bundes			
Niederlassung Westfalen		Die Autobahn Westfalen	
Straße: BAB 44		Blatt Nr.:	
Bauvorhaben: Ersatzneubau TB über das Diemeltal		Kennzeichnungs- Ziffer	
Gemarkung: Diemelstadt		Datum	
		Zeichen	
Bauwerk: TB über das Diemeltal		bearbeitet: 10.02.2006 Kb	
Name Diemelbrücke		gezeichnet: 10.02.2006 Kl	
ASB-Nr. 4419 956 (alt) 4419 650 (neu)		geprüft: 10.02.2006 Mr	
bei km 52+395		Maßstab: 1:2,5 / 1:5	
Plandarstellung: Provisorische Entwässerung		Zeichnungsnummer des AN:	
Ansicht A - A und Ansicht A" - A"		E-02	
Schnitt B - B und Detail Tropfblech Achse 1 und 2			
Einwirkung: DIN EN 1991		MLC= 50 / 50 - 100	
Ausführungszeichnung			
Aufsteller:		Auftraggeber:	
Ort, Datum, Unterschrift		Ort, Datum, Unterschrift	
ZTV-Ing. Koordinator:		 Leitungsnummer 77 Stella Kappel Telefon +49 561 55086-0 kontakt@ebs-ingenieur.de www.ebs-ingenieur.de	
Ort, Datum, Unterschrift		bestehende Ingenieure für Bauwesen GmbH	
Ausführende Firma im Auftrag		Die Darstellung stimmt mit der Ausführung überein: Autobahn GmbH des Bundes, Baubewachung im Auftrag	
Ort, Datum, Unterschrift		Ort, Datum, Unterschrift	
		Ort, Datum, Unterschrift	