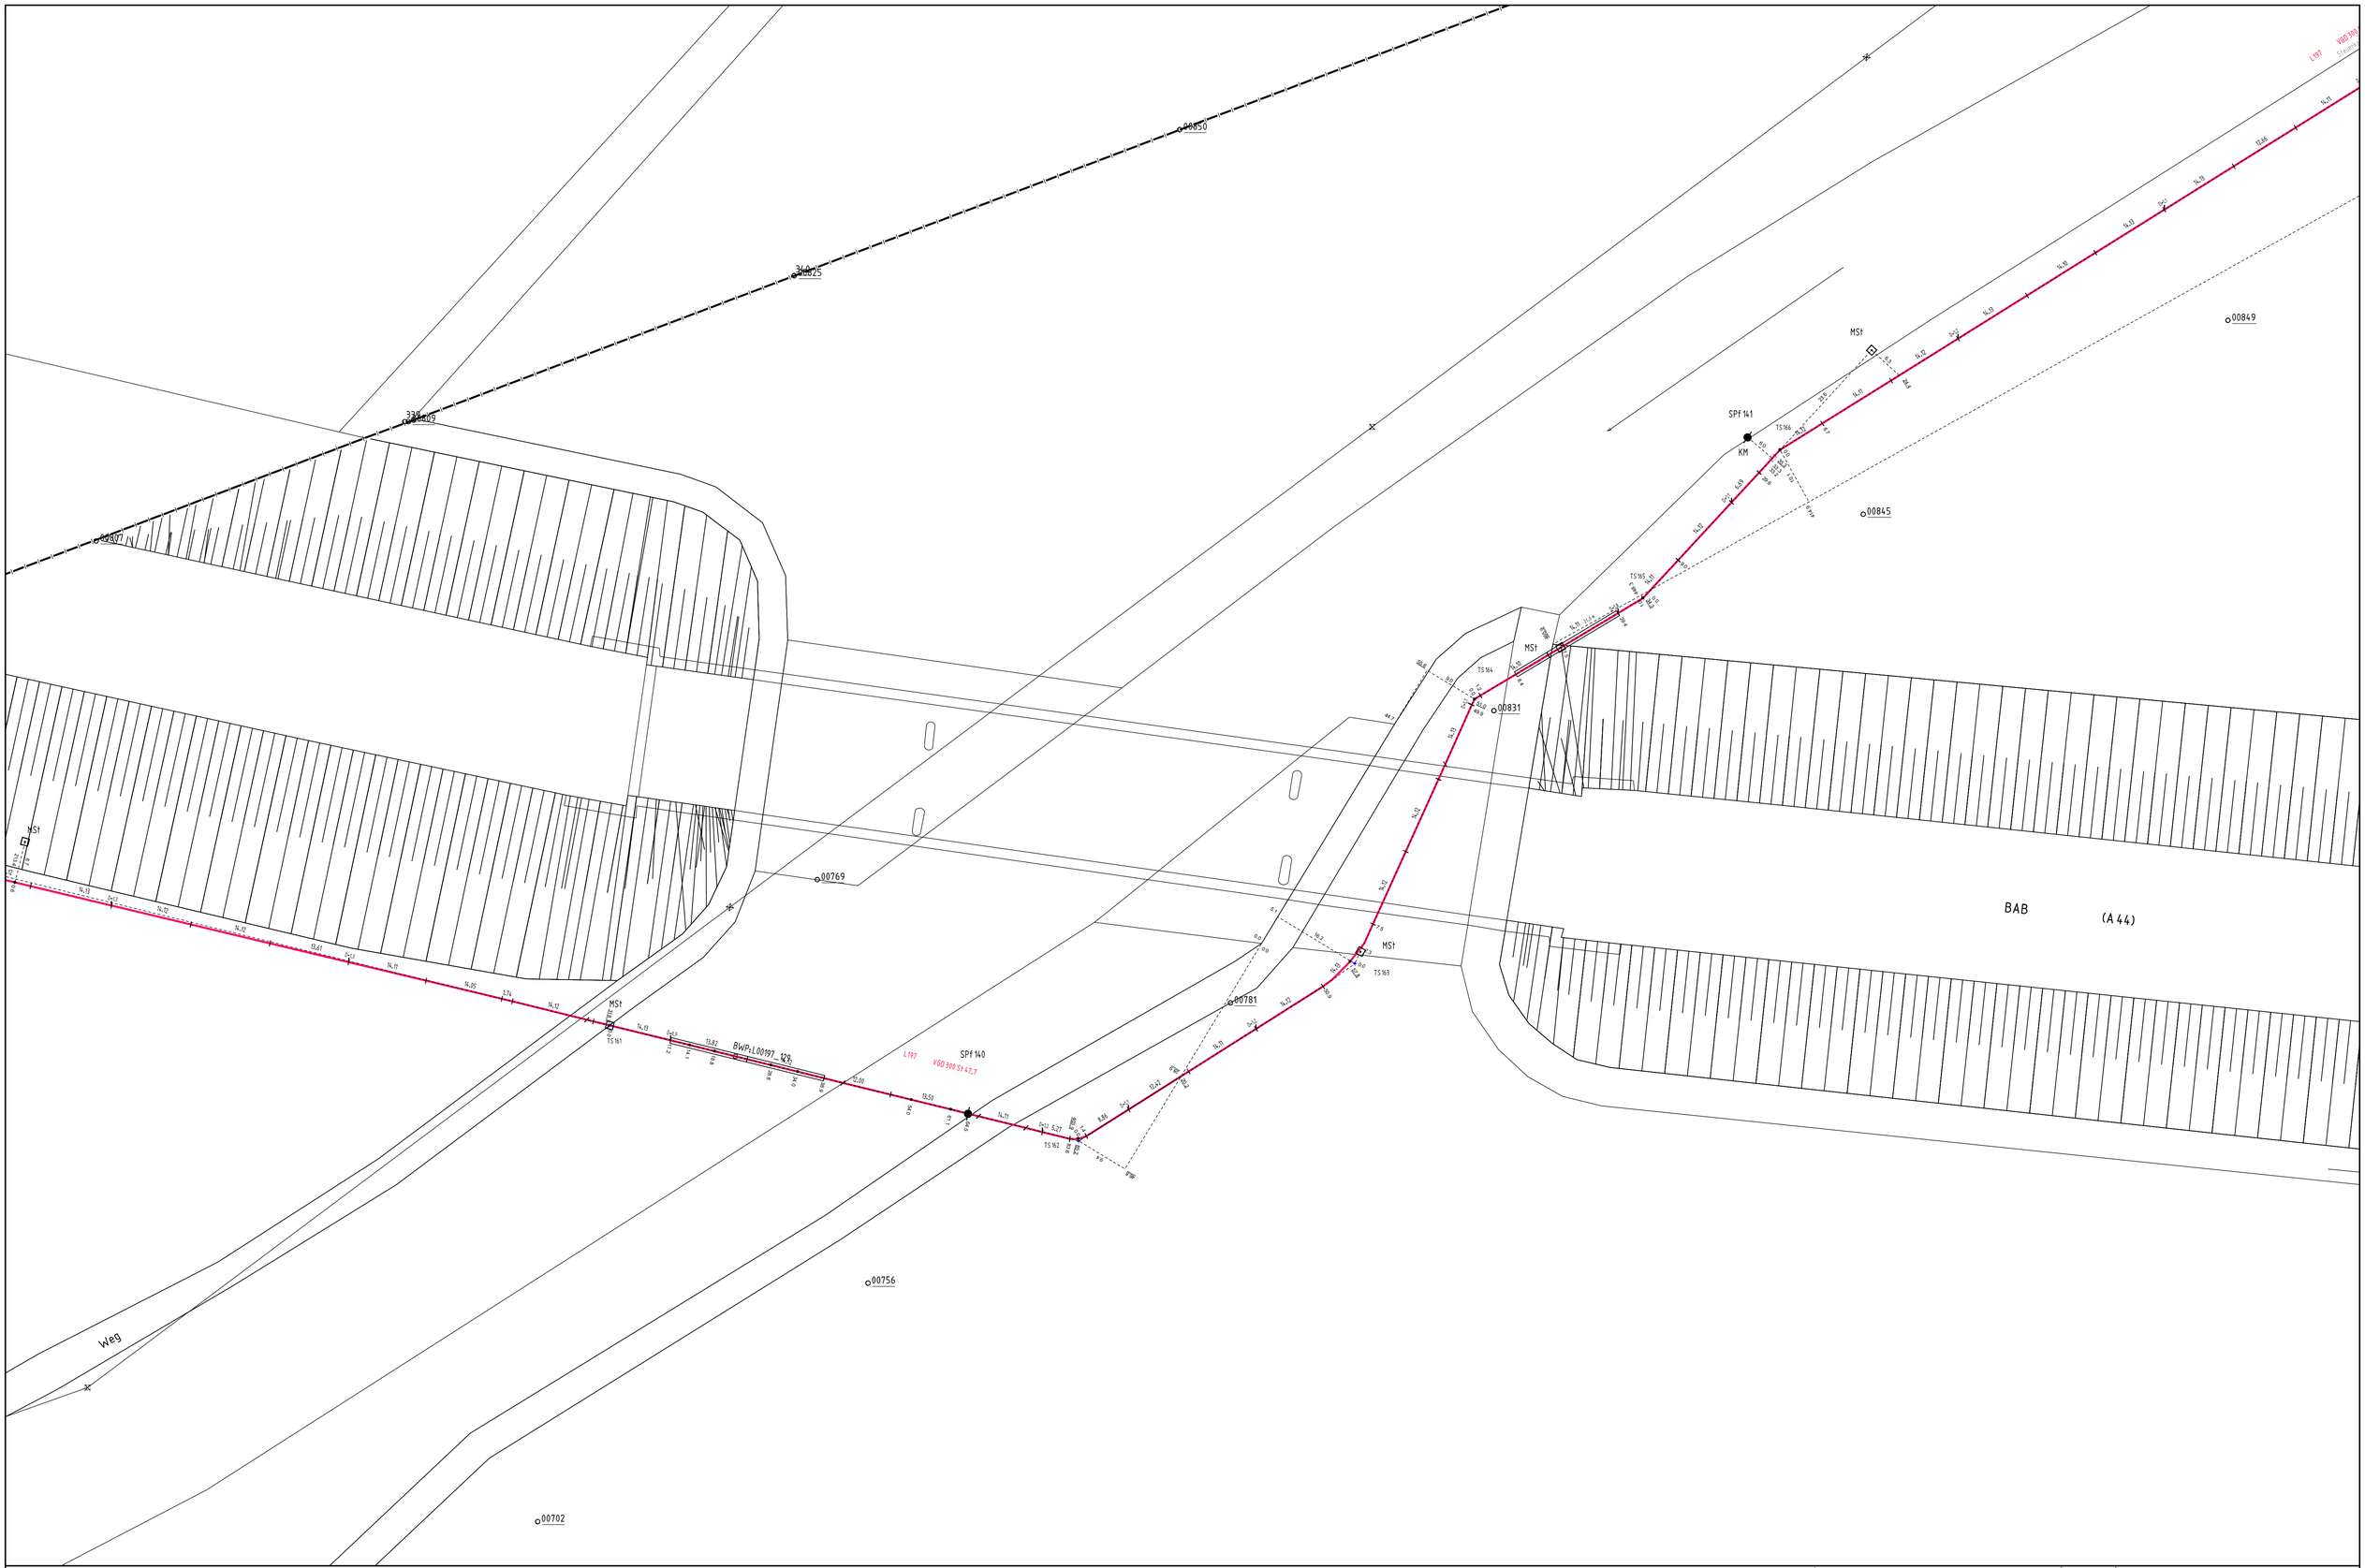

Leitungsauskunft

Mit Abweichungen der tatsächlichen Leitungslage von der Darstellung im Bestandsplan muß gerechnet werden. Leitungslagen sind grundsätzlich nicht abzugreifen !
In Leitungsnähe sind Erdarbeiten unbedingt von Hand auszuführen.
Wir weisen ausdrücklich auf die Erkundigungspflicht hin.
Dieser Plan verliert seine Gültigkeit nach 10 Tagen.
© Geobasisinformationen der amtl. Vermessungs-/Katasterverwaltungen.
Störungsannahme
Strom, Wasser, Wärme, Telekommunikation:
Gas:

N

Sparte: @@__SPARTE__@@

Blattnummer:
Maßstab: 1:500

Bearbeiter:
Telefon:
Fax:
Druckdatum: 01.09.2022