


Terrasond GmbH & Co. KG	Projekt: BAB A 44, Talbrücke Diemel
St.-Ulrich-Straße 12 - 16	Projektnr.: 2022-0868
89312 Günzburg-Deffingen	Koordinaten:
Tel.: 0 82 21/9 06-0/ Fax: -40	Maßstab: 1: 100 / 1: 20

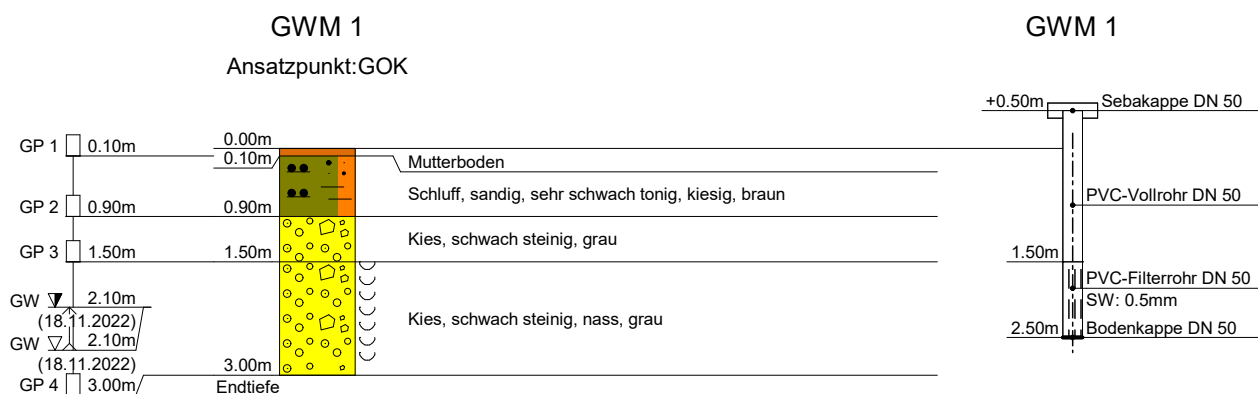


Terrasond GmbH & Co. KG St.-Ulrich-Straße 12 - 16 89312 Günzburg-Deffingen Tel.: 0 82 21/9 06-0/ Fax: -40												
Protokoll der Piezometer- installation		Name des Unternehmens			Terrasond GmbH & Co. KG			St.-Ulrich-Straße 12 - 16 89312 Günzburg-Deffingen				
		Name des Auftraggebers			Grundbaulabor Bochum GmbH			Kohlenstraße 70 44795 Bochum				
Projektbezeichnung		BAB A 44, Talbrücke Diemel			Projektnummer			2022-0868				
Einbaudatum		18.11.2022			Bezeichnung der Bohrung/Messstelle			GWM 1				
Lage der Messstelle					Höhe der Messstelle			m				
Nr der Ausrüstung für geschlossene Systeme					Höhe des Filters							
	Rohr				Filtermaterial					Abdichtungsmaterial		
Nr	Typ	von m	bis m	Durch- messer	Material	Typ	von m	bis m	Korn- größe mm	Typ	von m	bis m
1	PVC-Filt.	1.50	2.50	50								
2	PVC-Voll	+0.50	1.50	50								
Wasserstand vor der Untersuchung		2.10 m			Datum		Uhrzeit					
Wasserstand nach Absenkung usw.		m			Datum		Uhrzeit					
Erste relevante Ablesung		m			Datum		Uhrzeit					
Weitere Wasserstandsablesungen												
Nr	Datum		Uhrzeit		Wasserstand m		Tiefe der Verrohrung m		Tiefe des Bohrlochs m			
1	18.11.2022 angebohrt		-		2,10		-		-			
2	18.11.2022 eingespiegelt		-		2,10		-		-			
Bemerkungen					- Schlitzweite des Filterrohrs: 0.5mm - Seba- und Bodenkappe DN 50							
Name des qualifizierten Technikers					Robert Mihai							
Unterschrift des qualifizierten Technikers												

Terrasond GmbH & Co. KG St.-Ulrich-Straße 12 - 16 89312 Günzburg-Deffingen Tel.: 0 82 21/9 06-0/ Fax: -40												
Protokoll der Piezometer- installation		Name des Unternehmens			Terrasond GmbH & Co. KG			St.-Ulrich-Straße 12 - 16 89312 Günzburg-Deffingen				
		Name des Auftraggebers			Grundbaulabor Bochum GmbH			Kohlenstraße 70 44795 Bochum				
Projektbezeichnung		BAB A 44, Talbrücke Diemel			Projektnummer			2022-0868				
Einbaudatum		21.11.2022			Bezeichnung der Bohrung/Messstelle			GWM 2				
Lage der Messstelle					Höhe der Messstelle							
Nr der Ausrüstung für geschlossene Systeme					Höhe des Filters							
	Rohr				Filtermaterial					Abdichtungsmaterial		
Nr	Typ	von m	bis m	Durch- messer	Material	Typ	von m	bis m	Korn- größe mm	Typ	von m	bis m
1	PVC-Filt.	2.00	4.00	50		Gegenfilt.	1.00	1.50	1.0-2.0	Z-B-S	0.00	0.50
2	PVC-Voll	0.10	2.00	50		Filterkies	1.50	5.60	2.0-3.2	Ton	0.50	1.00
										Ton	5.60	6.00
Wasserstand vor der Untersuchung					2.40 m		Datum			Uhrzeit		
Wasserstand nach Absenkung usw.					m		Datum			Uhrzeit		
Erste relevante Ablesung					m		Datum			Uhrzeit		
Weitere Wasserstandsablesungen												
Nr	Datum		Uhrzeit		Wasserstand m		Tiefe der Verrohrung m		Tiefe des Bohrlochs m			
1	21.11.2022 angebohrt		11:00		2,40		3,00		3,00			
2	21.11.2022 eingespiegelt		-		2,40		3,00		3,00			
Bemerkungen					- Schlitzweite des Filterrohrs: 0.5mm - Passavantkappe, Seba- und Bodenkappe DN 50 - 2 Abstandhalter							
Name des qualifizierten Technikers					Andreas Schaepmann							
Unterschrift des qualifizierten Technikers												

Terrasond GmbH & Co. KG	Projekt: BAB A 44, Talbrücke Diemel
St.-Ulrich-Straße 12 - 16	Projektnr.: 2022-0868
89312 Günzburg-Deffingen	Koordinaten:
Tel.: 0 82 21/9 06-0/ Fax: -40	Maßstab: 1: 100

GWM 3.1

Ansatzpunkt: GOK

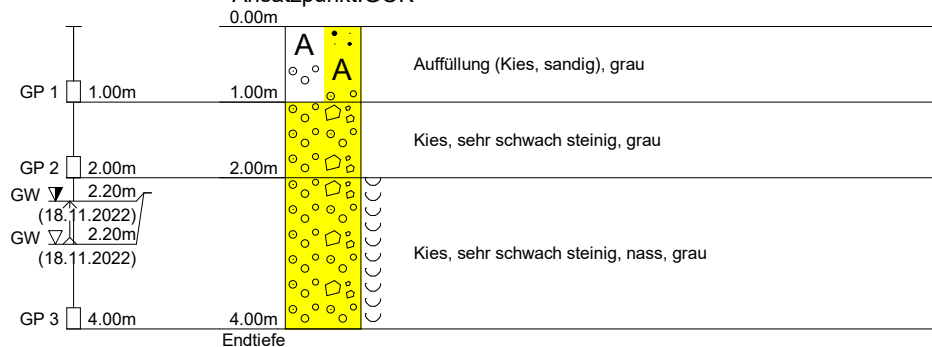

Terrasond GmbH & Co. KG
 St.-Ulrich-Straße 12 - 16
 89312 Günzburg-Deffingen
 Tel.: 0 82 21/9 06-0/ Fax: -40

Verfüllprotokoll	Name des Unternehmens		<i>Terrasond GmbH & Co. KG</i>		<i>St.-Ulrich-Straße 12 - 16 89312 Günzburg-Deffingen</i>	
	Name des Auftraggebers		<i>Grundbaulabor Bochum GmbH</i>		<i>Kohlenstraße 70 44795 Bochum</i>	
Projektbezeichnung		<i>BAB A 44, Talbrücke Diemel</i>		Projektnummer		<i>2022-0868</i>
Datum des Verfüllens		<i>18.11.2022</i>		Bezeichnung des Aufschlusses		<i>GWM 3.1</i>
Tiefe m		Verfüllmaterial		Tiefe m		Verfüllmaterial
von <i>0,00</i>	bis <i>4,00</i>	<i>Ton</i>		von	bis	
von	bis			von	bis	
von	bis			von	bis	
Bemerkungen						
Name des qualifizierten Technikers		<i>Robert Mihai</i>				
Unterschrift des qualifizierten Technikers						

Terrasond GmbH & Co. KG St.-Ulrich-Straße 12 - 16 89312 Günzburg-Deffingen Tel.: 0 82 21/9 06-0/ Fax: -40						
Protokoll der Grundwasser-messungen		Name des ausführenden Unternehmens		Terrasond GmbH & Co. KG	St.-Ulrich-Straße 12 - 16 89312 Günzburg-Deffingen	
		Name des Auftraggebers		Grundbaulabor Bochum GmbH	Kohlenstraße 70 44795 Bochum	
Projektbezeichnung		BAB A 44, Talbrücke Diemel		Projektnummer		2022-0868
Datum der Messung		18.11.2022		Bezeichnung der Bohrung oder der Messstelle		GWM 3.1
Nr	Datum	Zeit	Messwerte	Gemessener atmosphärischer Druck	Berechneter Druck	Bemerkungen
1	18.11.2022	-	2,20 m	-	-	angebohrt
2	18.11.2022	-	2,20 m	-	-	eingespiegelt
Bemerkungen						
Name des qualifizierten Technikers			Robert Mihai			
Unterschrift des qualifizierten Technikers						
Technikers						

Terrasond GmbH & Co. KG	Projekt: BAB A 44, Talbrücke Diemel
St.-Ulrich-Straße 12 - 16	Projektnr.: 2022-0868
89312 Günzburg-Deffingen	Koordinaten:
Tel.: 0 82 21/9 06-0/ Fax: -40	Maßstab: 1: 100 / 1: 20




Terrasond GmbH & Co. KG St.-Ulrich-Straße 12 - 16 89312 Günzburg-Deffingen Tel.: 0 82 21/9 06-0/ Fax: -40												
Protokoll der Piezometer- installation		Name des Unternehmens			Terrasond GmbH & Co. KG			St.-Ulrich-Straße 12 - 16 89312 Günzburg-Deffingen				
		Name des Auftraggebers			Grundbaulabor Bochum GmbH			Kohlenstraße 70 44795 Bochum				
Projektbezeichnung		BAB A 44, Talbrücke Diemel			Projektnummer			2022-0868				
Einbaudatum		21.11.2022			Bezeichnung der Bohrung/Messstelle			GWM 3				
Lage der Messstelle					Höhe der Messstelle							
Nr der Ausrüstung für geschlossene Systeme					Höhe des Filters							
	Rohr				Filtermaterial					Abdichtungsmaterial		
Nr	Typ	von m	bis m	Durch- messer	Material	Typ	von m	bis m	Korn- größe mm	Typ	von m	bis m
1	PVC-Filt.	2.30	3.30	50		Gegenfilt.	1.50	2.00	1.0-2.0m	Z-B-S	0.00	0.50
2	PVC-Voll	0.10	2.30	50		Filterkies	2.00	3.30	2.0-3.2	Ton	0.50	1.50
Wasserstand vor der Untersuchung		2.10 m			Datum		Uhrzeit					
Wasserstand nach Absenkung usw.		m			Datum		Uhrzeit					
Erste relevante Ablesung		m			Datum		Uhrzeit					
Weitere Wasserstandsablesungen												
Nr	Datum		Uhrzeit		Wasserstand m		Tiefe der Verrohrung m		Tiefe des Bohrlochs m			
1	21.11.2022 angebohrt		13:00		2,10		2,00		3,00			
2	21.11.2022 eingespiegelt		-		2,10		2,00		3,00			
Bemerkungen					- Schlitzweite des Filterrohrs: 0.5mm - Passavantkappe, Seba- und Bodenkappe DN 50 - 2 Abstandhalter							
Name des qualifizierten Technikers					Andreas Schaepmann							
Unterschrift des qualifizierten Technikers												


Terrasond GmbH & Co. KG	Projekt: BAB A 44, Talbrücke Diemel
St.-Ulrich-Straße 12 - 16	Projektnr.: 2022-0868
89312 Günzburg-Deffingen	Koordinaten:
Tel.: 0 82 21/9 06-0/ Fax: -40	Maßstab: 1: 100 / 1: 20

GWM 4

Ansatzpunkt:GOK

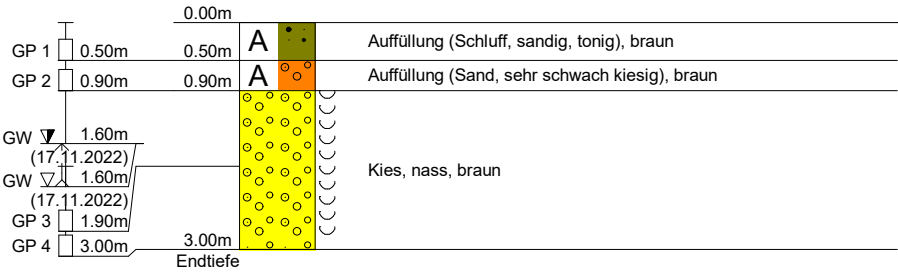


GWM 4

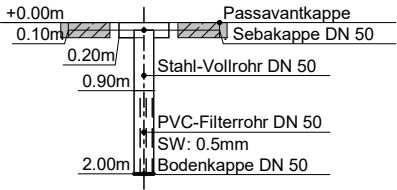

Terrasond GmbH & Co. KG St.-Ulrich-Straße 12 - 16 89312 Günzburg-Deffingen Tel.: 0 82 21/9 06-0/ Fax: -40												
Protokoll der Piezometer- installation		Name des Unternehmens			Terrasond GmbH & Co. KG			St.-Ulrich-Straße 12 - 16 89312 Günzburg-Deffingen				
		Name des Auftraggebers			Grundbaulabor Bochum GmbH			Kohlenstraße 70 44795 Bochum				
Projektbezeichnung		BAB A 44, Talbrücke Diemel			Projektnummer			2022-0868				
Einbaudatum		17.11.2022			Bezeichnung der Bohrung/Messstelle			GWM 4				
Lage der Messstelle					Höhe der Messstelle							
Nr der Ausrüstung für geschlossene Systeme					Höhe des Filters							
	Rohr				Filtermaterial					Abdichtungsmaterial		
Nr	Typ	von m	bis m	Durch- messer	Material	Typ	von m	bis m	Korn- größe mm	Typ	von m	bis m
1	PVC-Filt.	0.90	2.00	50								
2	Stahl-	0.10	0.90	50								
	Vollrohr											
Wasserstand vor der Untersuchung					1.60 m		Datum			Uhrzeit		
Wasserstand nach Absenkung usw.					m		Datum			Uhrzeit		
Erste relevante Ablesung					m		Datum			Uhrzeit		
Weitere Wasserstandsablesungen												
Nr	Datum		Uhrzeit		Wasserstand m		Tiefe der Verrohrung m		Tiefe des Bohrlochs m			
1	17.11.2022 angebohrt		-		1,60		-		-			
2	17.11.2022 eingespiegelt		-		1,60		-		-			
Bemerkungen					- Schlitzweite des Filterrohrs: 0.5mm - Passavantkappe, Seba- und Bodenkappe DN 50							
Name des qualifizierten Technikers					Robert Mihai							
Unterschrift des qualifizierten Technikers												

Terrasond GmbH & Co. KG	Projekt: BAB A 44, Talbrücke Diemel
St.-Ulrich-Straße 12 - 16	Projektnr.: 2022-0868
89312 Günzburg-Deffingen	Koordinaten:
Tel.: 0 82 21/9 06-0/ Fax: -40	Maßstab: 1: 100 / 1: 20

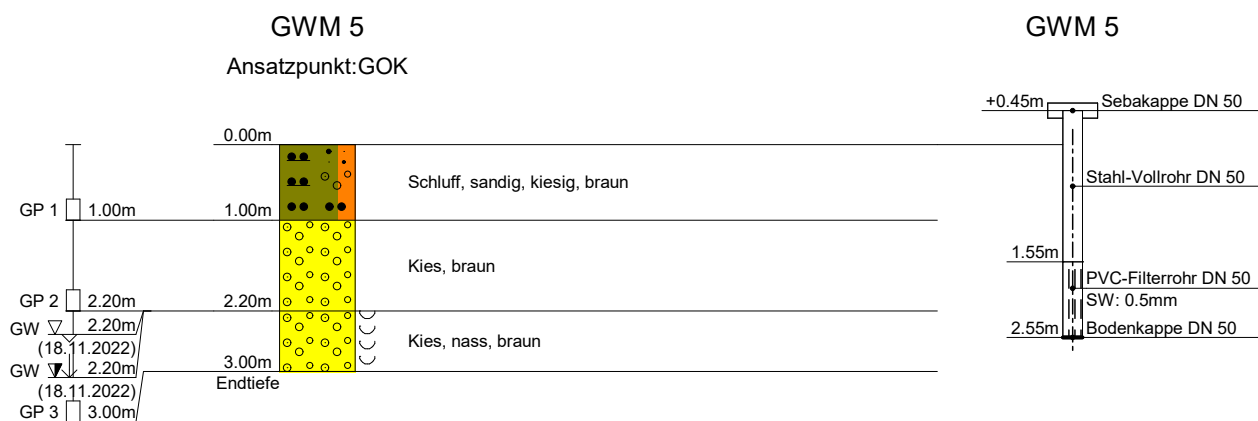

Terrasond GmbH & Co. KG St.-Ulrich-Straße 12 - 16 89312 Günzburg-Deffingen Tel.: 0 82 21/9 06-0/ Fax: -40												
Protokoll der Piezometer- installation		Name des Unternehmens			Terrasond GmbH & Co. KG					St.-Ulrich-Straße 12 - 16 89312 Günzburg-Deffingen		
		Name des Auftraggebers			Grundbaulabor Bochum GmbH					Kohlenstraße 70 44795 Bochum		
Projektbezeichnung		BAB A 44, Talbrücke Diemel			Projektnummer					2022-0868		
Einbaudatum					Bezeichnung der Bohrung/Messstelle					GWM 5		
Lage der Messstelle					Höhe der Messstelle					m		
Nr der Ausrüstung für geschlossene Systeme					Höhe des Filters							
	Rohr				Filtermaterial					Abdichtungsmaterial		
Nr	Typ	von m	bis m	Durch- messer	Material	Typ	von m	bis m	Korn- größe mm	Typ	von m	bis m
		1.55	2.55	50								
Wasserstand vor der Untersuchung 2.20 m Datum Uhrzeit												
Wasserstand nach Absenkung usw. m Datum Uhrzeit												
Erste relevante Ablesung m Datum Uhrzeit												
Weitere Wasserstandsablesungen												
Nr	Datum		Uhrzeit		Wasserstand m		Tiefe der Verrohrung m		Tiefe des Bohrlochs m			
Bemerkungen												
Name des qualifizierten Technikers					Robert Mihai							
Unterschrift des qualifizierten Technikers												

Terrasond GmbH & Co. KG St.-Ulrich-Straße 12 - 16 89312 Günzburg-Deffingen Tel.: 0 82 21/9 06-0/ Fax: -40												
Protokoll der Piezometer- installation		Name des Unternehmens			Terrasond GmbH & Co. KG			St.-Ulrich-Straße 12 - 16 89312 Günzburg-Deffingen				
		Name des Auftraggebers			Grundbaulabor Bochum GmbH			Kohlenstraße 70 44795 Bochum				
Projektbezeichnung		BAB A 44, Talbrücke Diemel			Projektnummer			2022-0868				
Einbaudatum		18.11.2022			Bezeichnung der Bohrung/Messstelle			GWM 6				
Lage der Messstelle					Höhe der Messstelle							
Nr der Ausrüstung für geschlossene Systeme					Höhe des Filters							
	Rohr				Filtermaterial					Abdichtungsmaterial		
Nr	Typ	von m	bis m	Durch- messer	Material	Typ	von m	bis m	Korn- größe mm	Typ	von m	bis m
1	PVC-Filt.	1.10	2.10	50								
2	Stahl-	+0.90	1.10	50								
	Vollrohr											
Wasserstand vor der Untersuchung					1.20 m		Datum			Uhrzeit		
Wasserstand nach Absenkung usw.					m		Datum			Uhrzeit		
Erste relevante Ablesung					m		Datum			Uhrzeit		
Weitere Wasserstandsablesungen												
Nr	Datum		Uhrzeit		Wasserstand m		Tiefe der Verrohrung m		Tiefe des Bohrlochs m			
1	18.11.2022 angebohrt		-		1,20		-		-			
2	18.11.2022 eingespiegelt		-		1,20		-		-			
Bemerkungen					- Schlitzweite des Filterrohrs: 0.5mm - Seba- und Bodenkappe DN 50							
Name des qualifizierten Technikers					Robert Mihai							
Unterschrift des qualifizierten Technikers												