
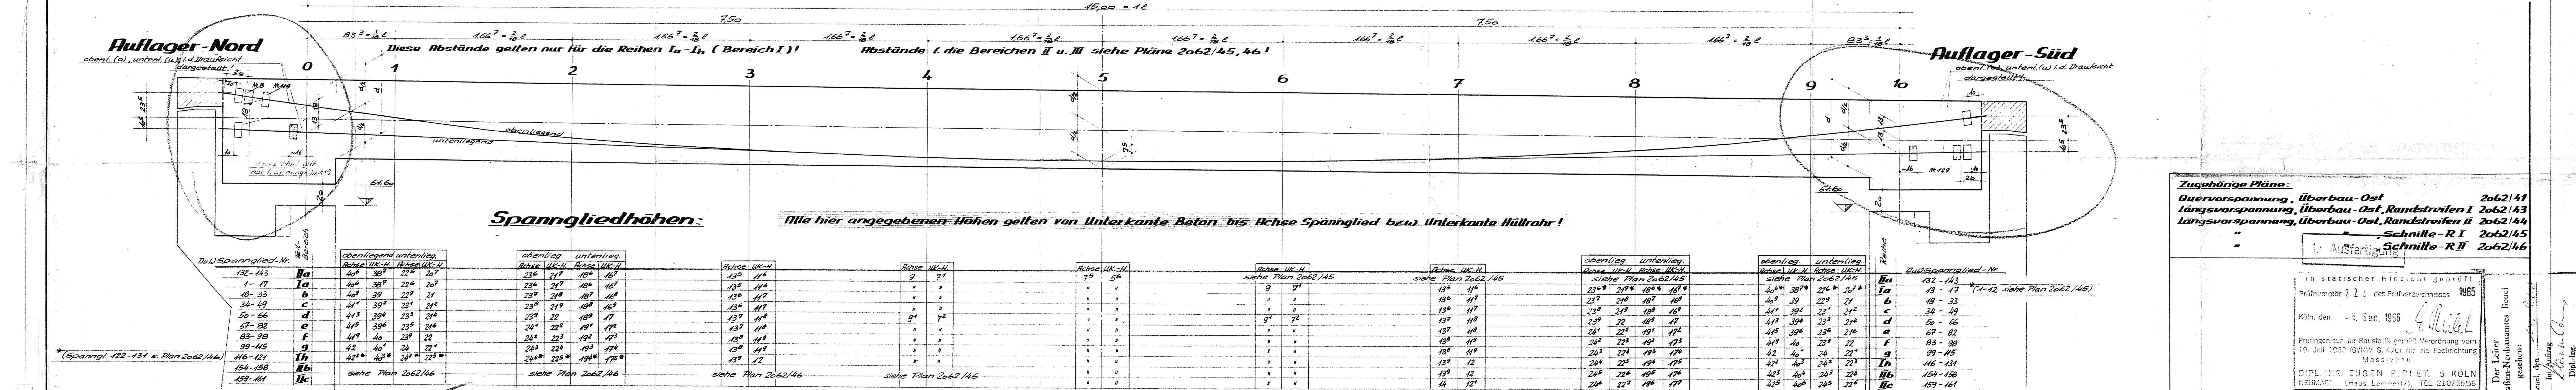


Anschweißhöhen f. d. Haken d. Böcke			
Bereich Ia, Schnitt 5-10			
Böcke	obenliegend	untenliegend	
6	2 Stück 8-100, 100		
7	2 Stück 8-100, 100		
8a	1 Stück 8-100		
8	1 Stück 8-100		
9a	1 Stück 8-100		

Anschweißhöhen für die Haken der Böcke			
Bereich Ib, Schnitt 1-5			
Böcke	obenliegend	untenliegend	
1a	1 Stück 8-101		
2	2 Stück 8-101, 64		
3	2 Stück 8-101, 64		
4	2 Stück 8-101, 64		

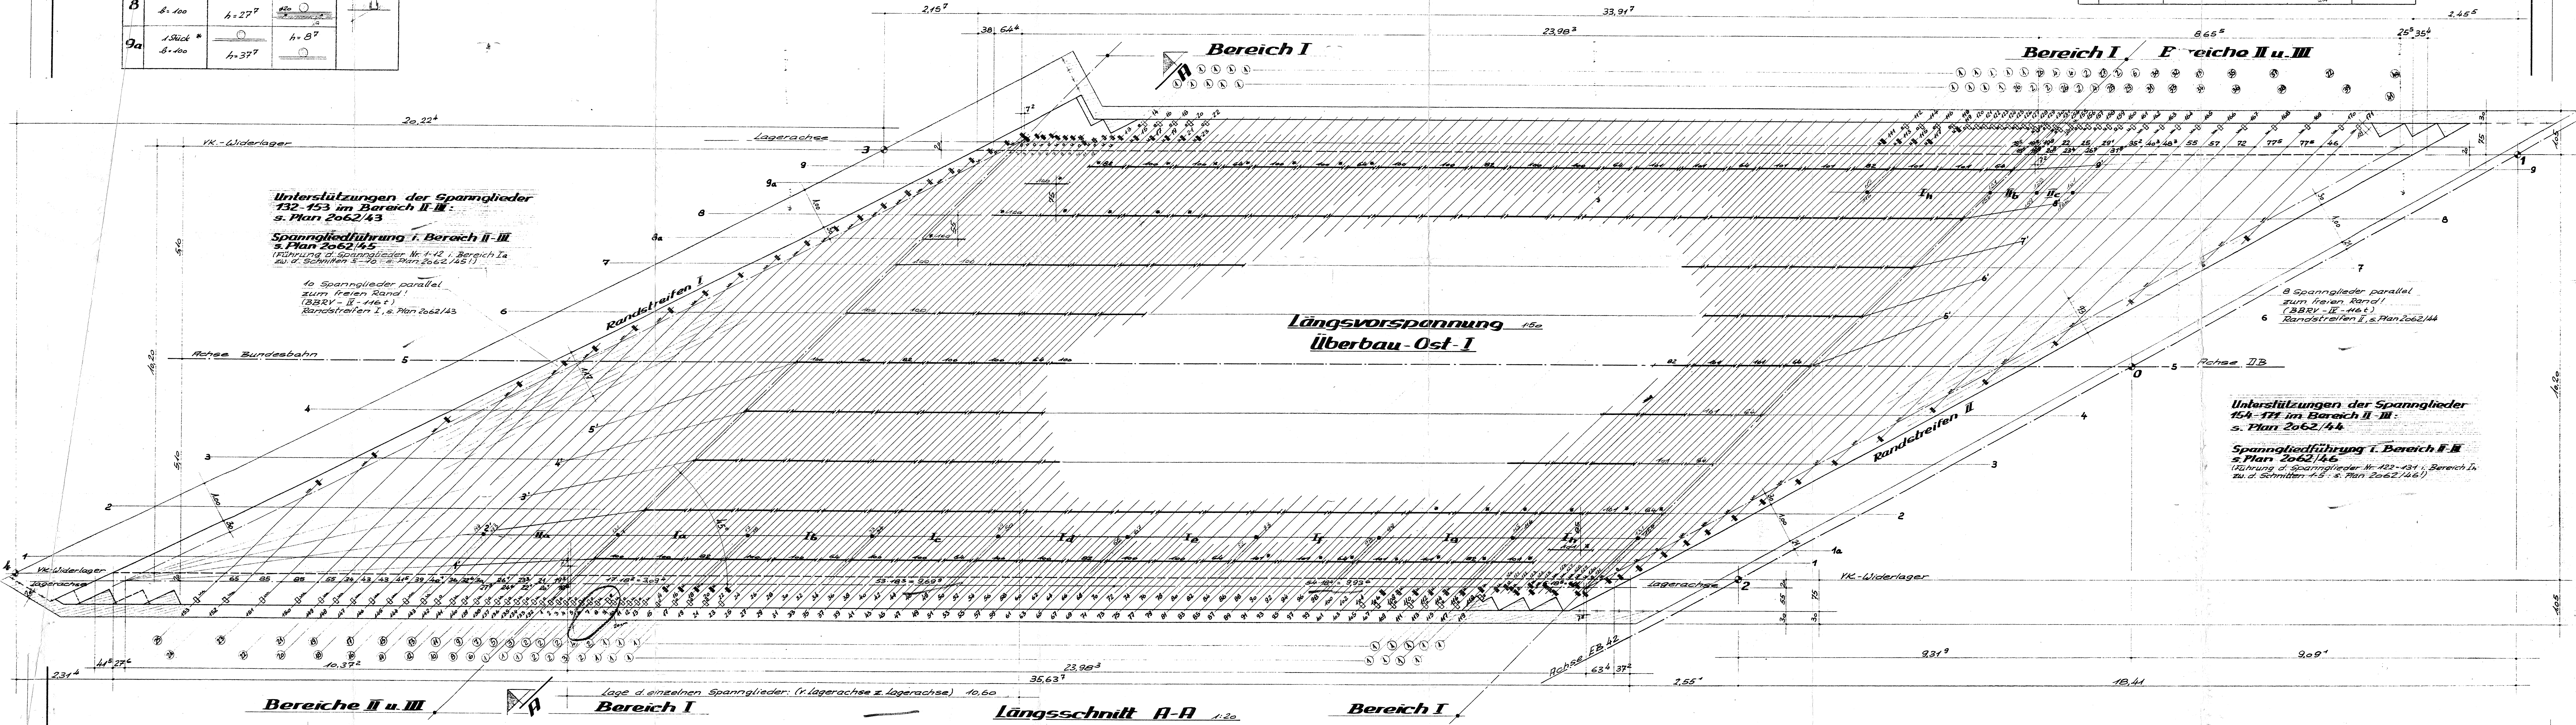

Anschweißhöhen f. d. Haken d. Montageböcke											
Schnitt	1 (obenliegend)	1 (untenliegend)	2 (obenliegend)	2 (untenliegend)	3	4	5	6	7	8 (obenliegend)	8 (untenliegend)
Ia	36 ⁷	18 ⁷	25 ⁴	14 ⁷	9 ⁶	10 ⁸	—	10 ⁸	9 ⁶	25 ⁴	16 ⁷
b	37 ²	19 ²	25 ⁵	14 ⁸	9 ⁷	10 ⁸	—	10 ⁸	9 ⁷	25 ⁵	14 ⁸
c	37 ²	19 ²	25 ⁶	14 ⁹	9 ⁷	10 ⁸	—	10 ⁸	9 ⁷	25 ⁶	14 ⁹
d	37 ²	19 ²	25 ⁷	15 ⁸	9 ⁸	10 ⁹	—	10 ⁹	9 ⁸	25 ⁷	15 ⁸
e	37 ⁶	19 ⁶	25 ⁹	15 ²	9 ⁹	10 ⁹	—	10 ⁹	9 ⁹	25 ⁹	15 ²
f	38 ¹	20 ¹	26 ¹	15 ³	9 ⁹	10 ⁹	—	10 ⁹	9 ⁹	26 ¹	15 ³
g	38 ¹	20 ¹	26 ¹	15 ⁴	9 ⁹	10 ⁹	—	10 ⁹	9 ⁹	26 ¹	15 ⁴
h	38 ³	20 ³	26 ²	15 ⁵	10 ⁹	10 ⁹	—	10 ⁹	10 ⁹	26 ²	15 ⁵

Spannstahlliste			
Stück	Spannglied-Nr.	Gesamt-Länge gewicht	
1	111	16,00	1,77000
2	12	15,95	1,76000
3	2	14,0	1,50000
4	1	14,0	1,50000
5	1	14,0	1,50000
Spannverfahren:

Dywidag

1+26

Spannstahl:

St 80/105

Arbeitsgemeinschaft

Wayss u. Freytag KG - Ph. Holzmann RIG

Brückenbauwerk 34/EB42

Längsvorspannung

Überbau-Ost - I

Bereiche I, II, III

Wayss & Freytag

KOMMANDITGESELLSCHAFT

NIEDERLASSUNG KÖLN

Zeichnungs-Nr.

2062/42