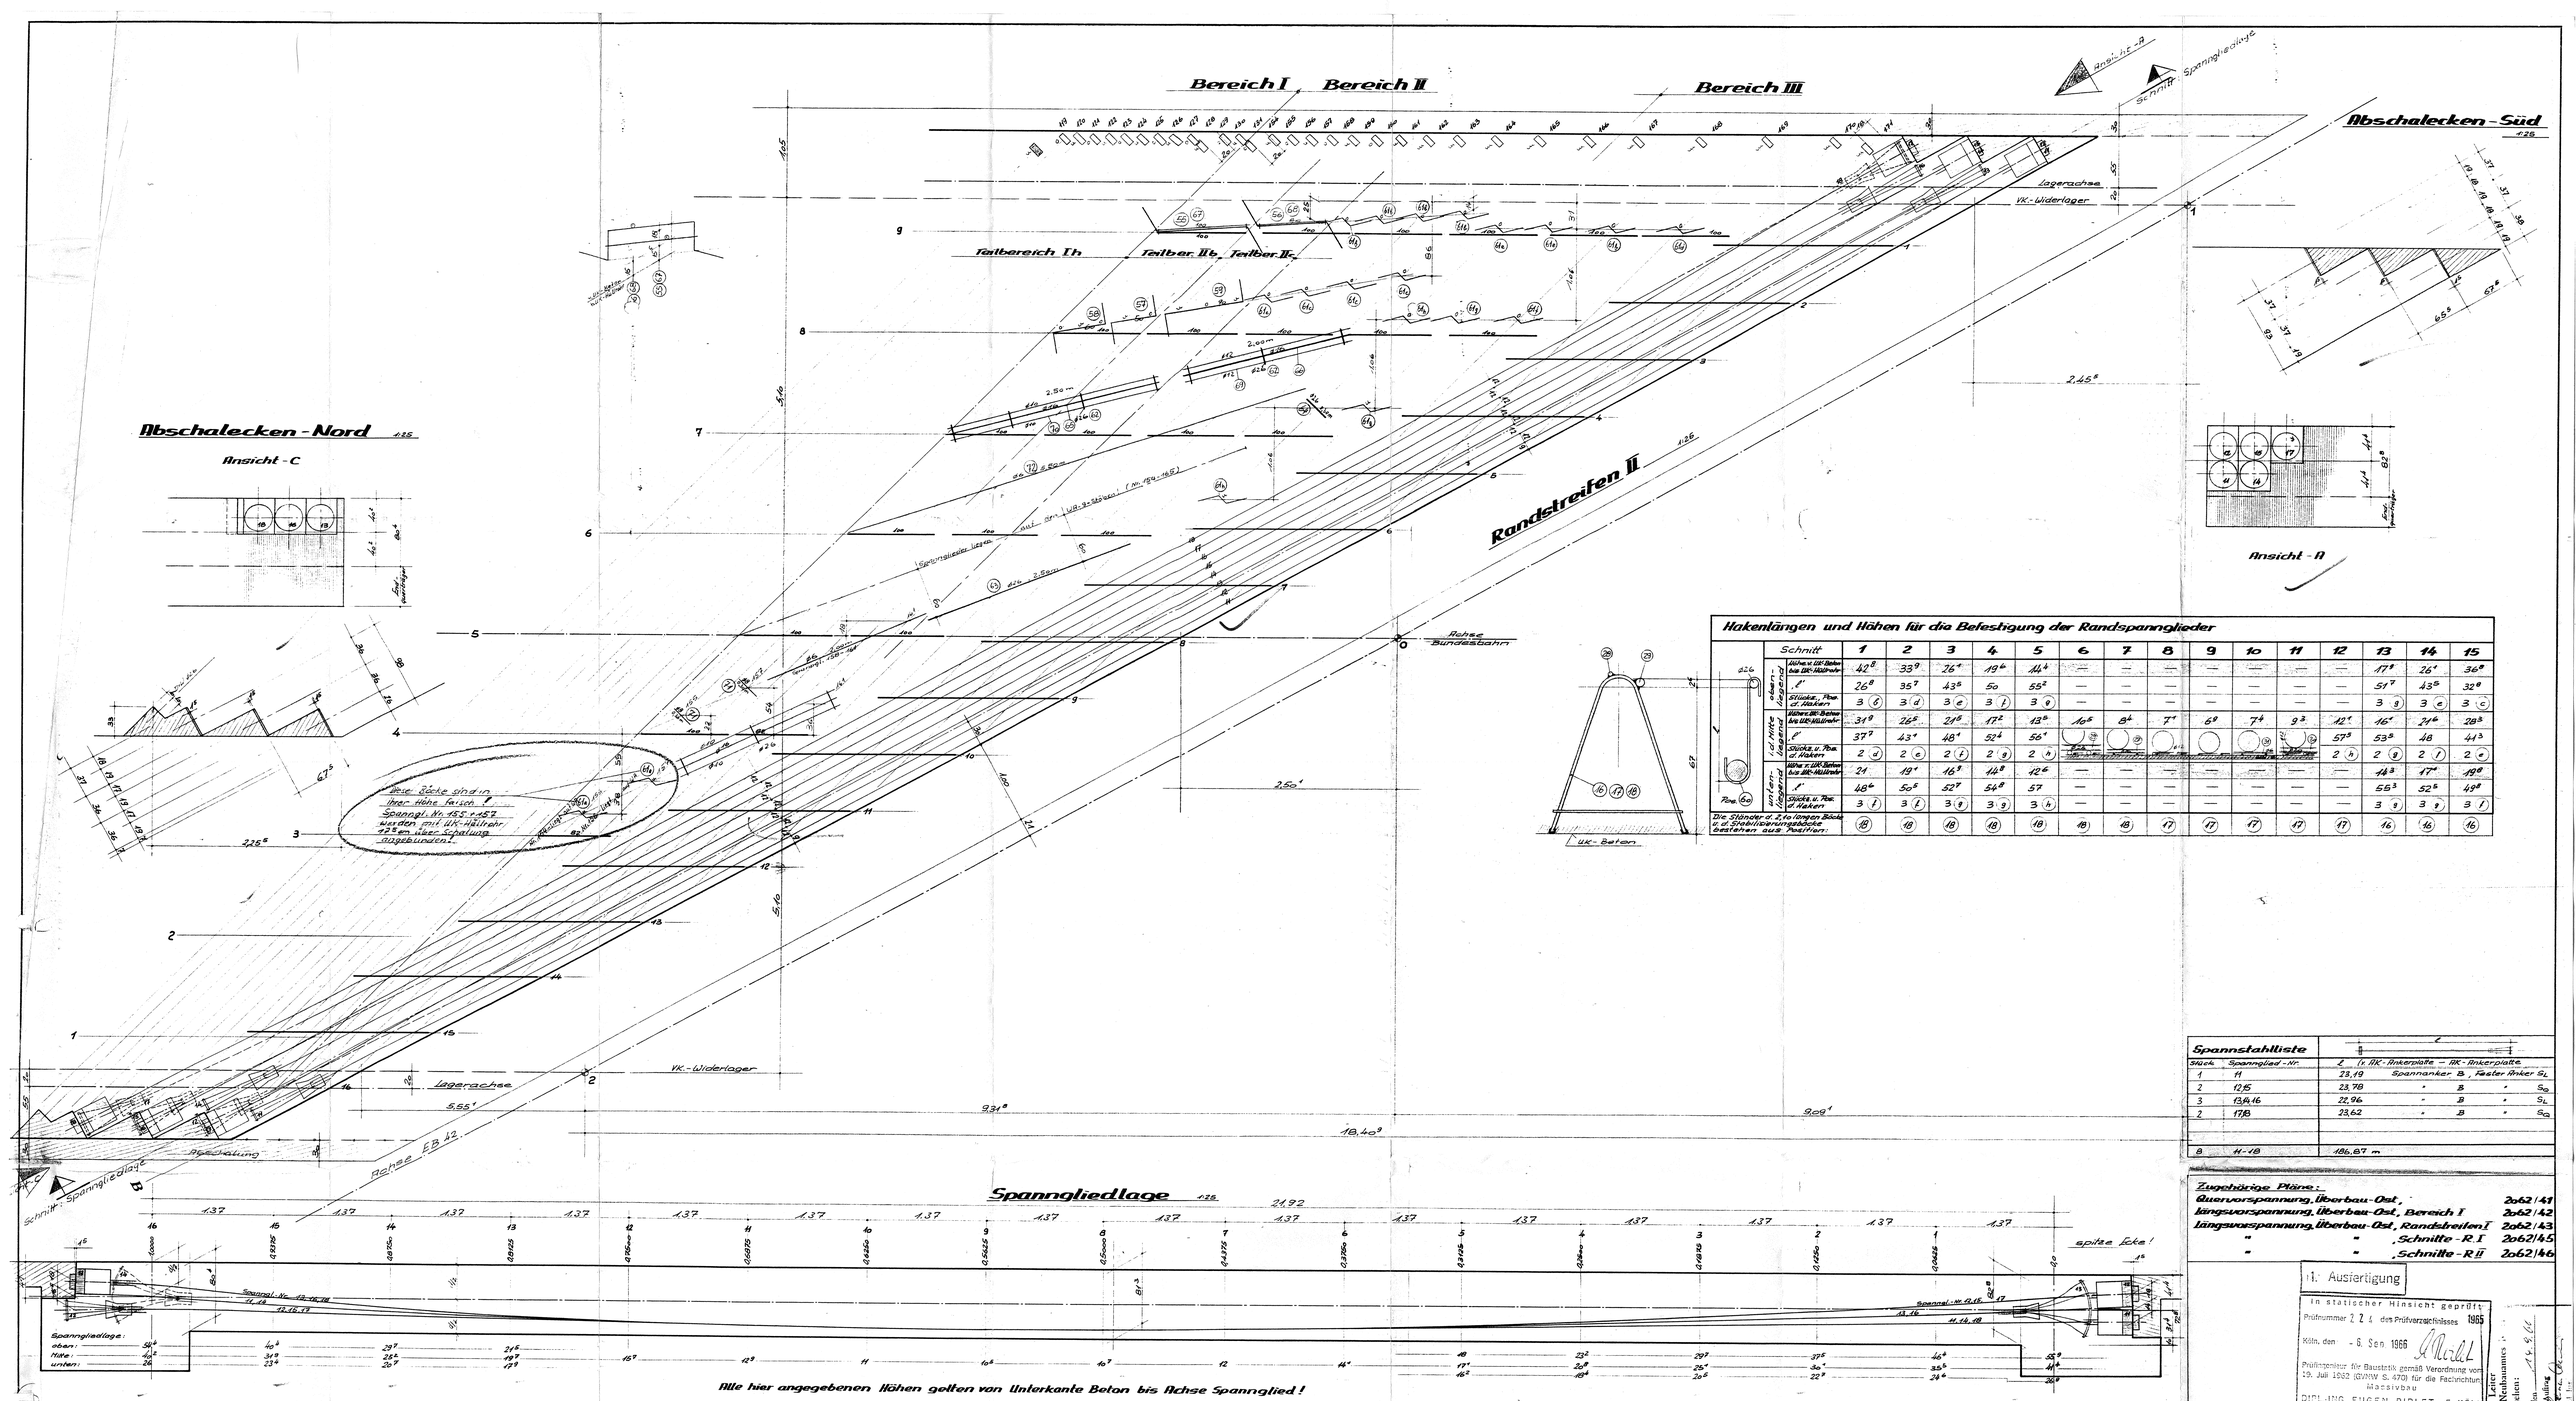

Hakenlängen und Höhen für die Befestigung der Randspannglieder

	Schnitt	1	2	3	4	5	6	7	8	9	10	11	12	13	14	15
oben-Lagerung	Höhe v. UK-Beton bis UK-Hüllwahr	42^8	33^9	26^4	19^6	11^4	—	—	—	—	—	—	—	17^8	26^1	36^8
	l'	26^8	35^7	43^5	50	55^2	—	—	—	—	—	—	—	51^7	43^5	32^8
	Stücka., Pos. cf. Haken	3 (d)	3 (d)	3 (e)	3 (f)	3 (g)	—	—	—	—	—	—	—	3 (g)	3 (e)	3 (c)
1.d Mitte Lagerung	Höhe v. UK-Beton bis UK-Hüllwahr	31^9	26^5	21^8	17^2	13^6	10^5	8^4	7^1	6^9	7^4	9^3	12^1	16^1	21^6	28^3
	l'	37^7	43^1	48^1	52^4	56^1	(h)	(h)	(h)	(h)	(h)	(h)	(h)	57^9	53^9	48
	Stücka. v. Pos. cf. Haken	2 (d)	2 (e)	2 (f)	2 (g)	2 (h)							2 (h)	2 (g)	2 (f)	2 (e)
unten-Lagerung	Höhe v. UK-Beton bis UK-Hüllwahr	21	19^1	16^8	14^8	12^6	—	—	—	—	—	—	—	14^3	17^1	19^8
	l'	48^6	50^5	52^7	54^8	57	—	—	—	—	—	—	—	56^3	52^5	49^8
	Stücka. v. Pos. cf. Haken	3 (f)	3 (f)	3 (g)	3 (g)	3 (h)	—	—	—	—	—	—	—	3 (g)	3 (g)	3 (f)
Die Ständer d. z. in langen Bügeln u. d. Stahlbewehrungsbücke bestehen aus Position:		(18)	(18)	(18)	(18)	(18)	(18)	(18)	(17)	(17)	(17)	(17)	(17)	(16)	(16)	(16)

Spannstahlliste

Stück	Spannglied-Nr.	L (v. AK-Ankerplatte – AK-Ankerplatte)	
1	11	23,19	Spannanker B, Fester Anker S_L
2	12,15	23,78	" B " S_a
3	13,14,16	22,96	" B " S_L
2	17,18	23,62	" B " S_a
8	11-18	186,87 m	

Zugehörige Pläne:

Quervorspannung, Überbau-Ost,	2062/41
Längsvorspannung, Überbau-Ost, Bereich I	2062/42
Längsvorspannung, Überbau-Ost, Randstreifen I	2062/43
" " , Schnitte - R I	2062/45
" " , Schnitte - R II	2062/46

III. Ausfertigung

In statischer Hinsicht geprüft
Prüfnummer 2 2 4 des Prüfverzeichnisses 1965
Köln, den - 6. Sep. 1966
Prüfingenieur für Baustatik gemäß Verordnung vom 19. Juli 1962 (GVNW S. 470) für die Fachrichtung Massivbau
DIPL.-ING. EUGEN PIRLET, 5 KÖLN NEUMARKT (Haus Lemonte), TEL. 210755

Bei Fernsprechen Neubauamtes gesuchen:

Spannverfahren:
BBRV-IV-116t
44 ø 6

Spannstahl:
St 150/170

Arbeitsgemeinschaft
Wayss u. Freytag KG - Ph. Holzmann AG

Bauherr: Fernstraßenneubauamt Beuel
Einbuchnummer - 5. Sep. 1966

	Datum	Name
Gezeichnet	26. Aug. 66	
Geprüft		
Gesehen		

WAYSS & FREYTAG
KOMMANDITGESELLSCHAFT
NIEDERLASSUNG KÖLN

Maßstab: 1:25

Brückenbauwerk 34/EB 42
Längsvorspannung
Überbau-Ost - I
Randstreifen II

Zeichnungs-Nr. 2062/44

Ersatz für:
Ersetzt durch:

Änderungen		
Art der Änderung	Datum	Name