



QUERSCHNITT (A-A)

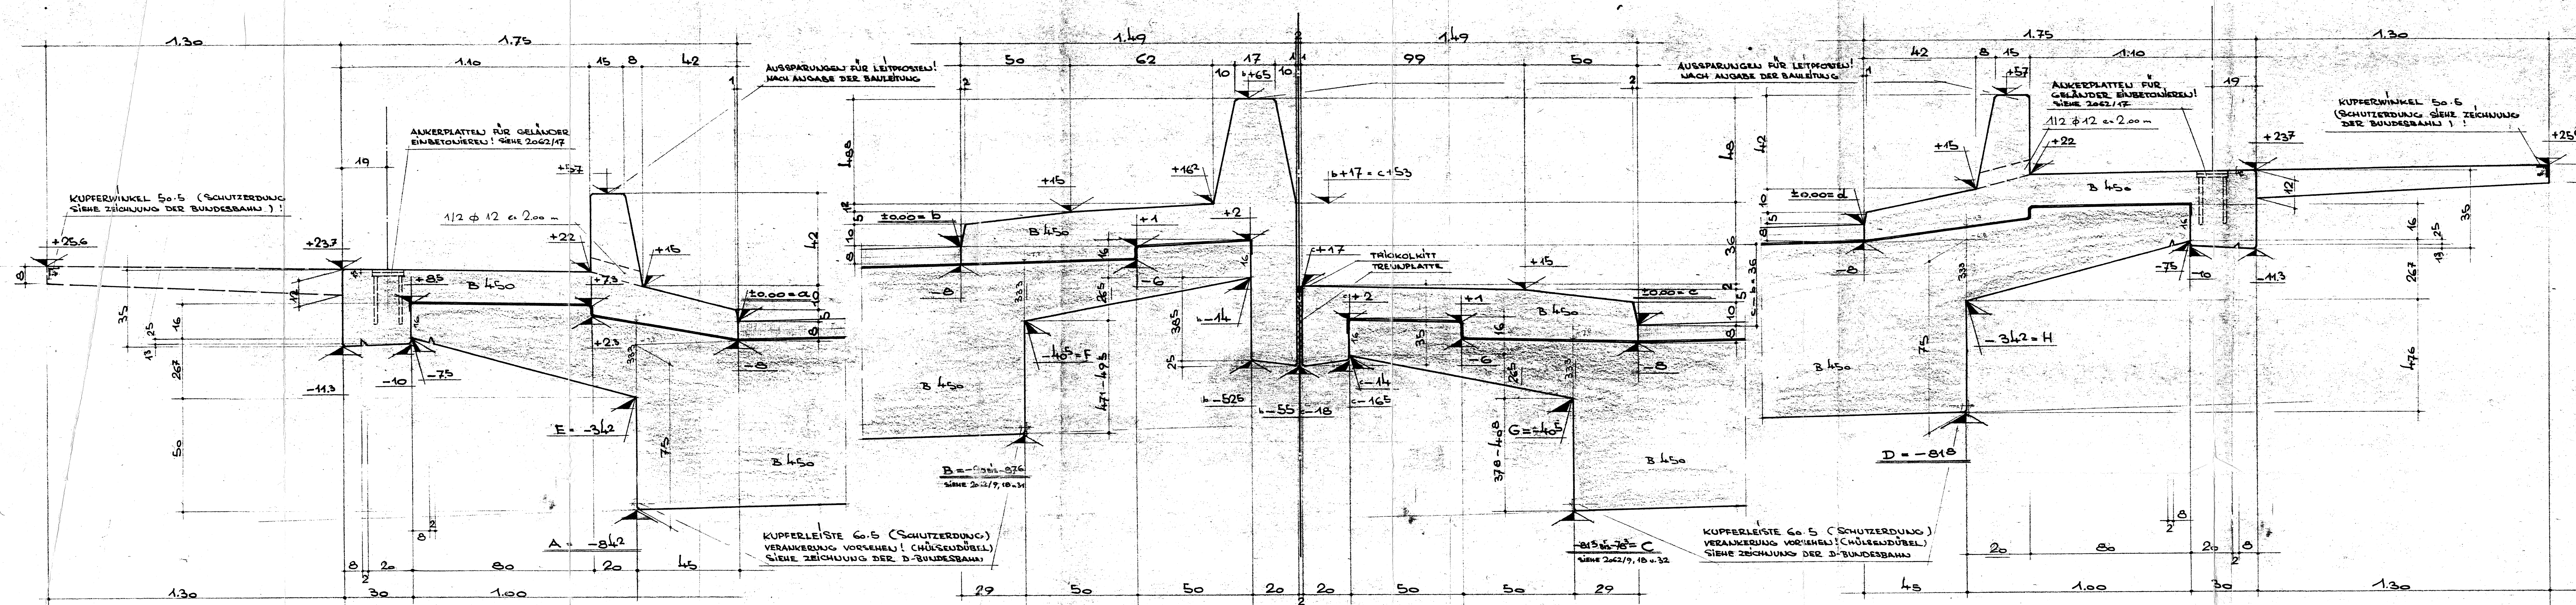


ANSICHT GEGEN DIE KAMMERWAND (-x)

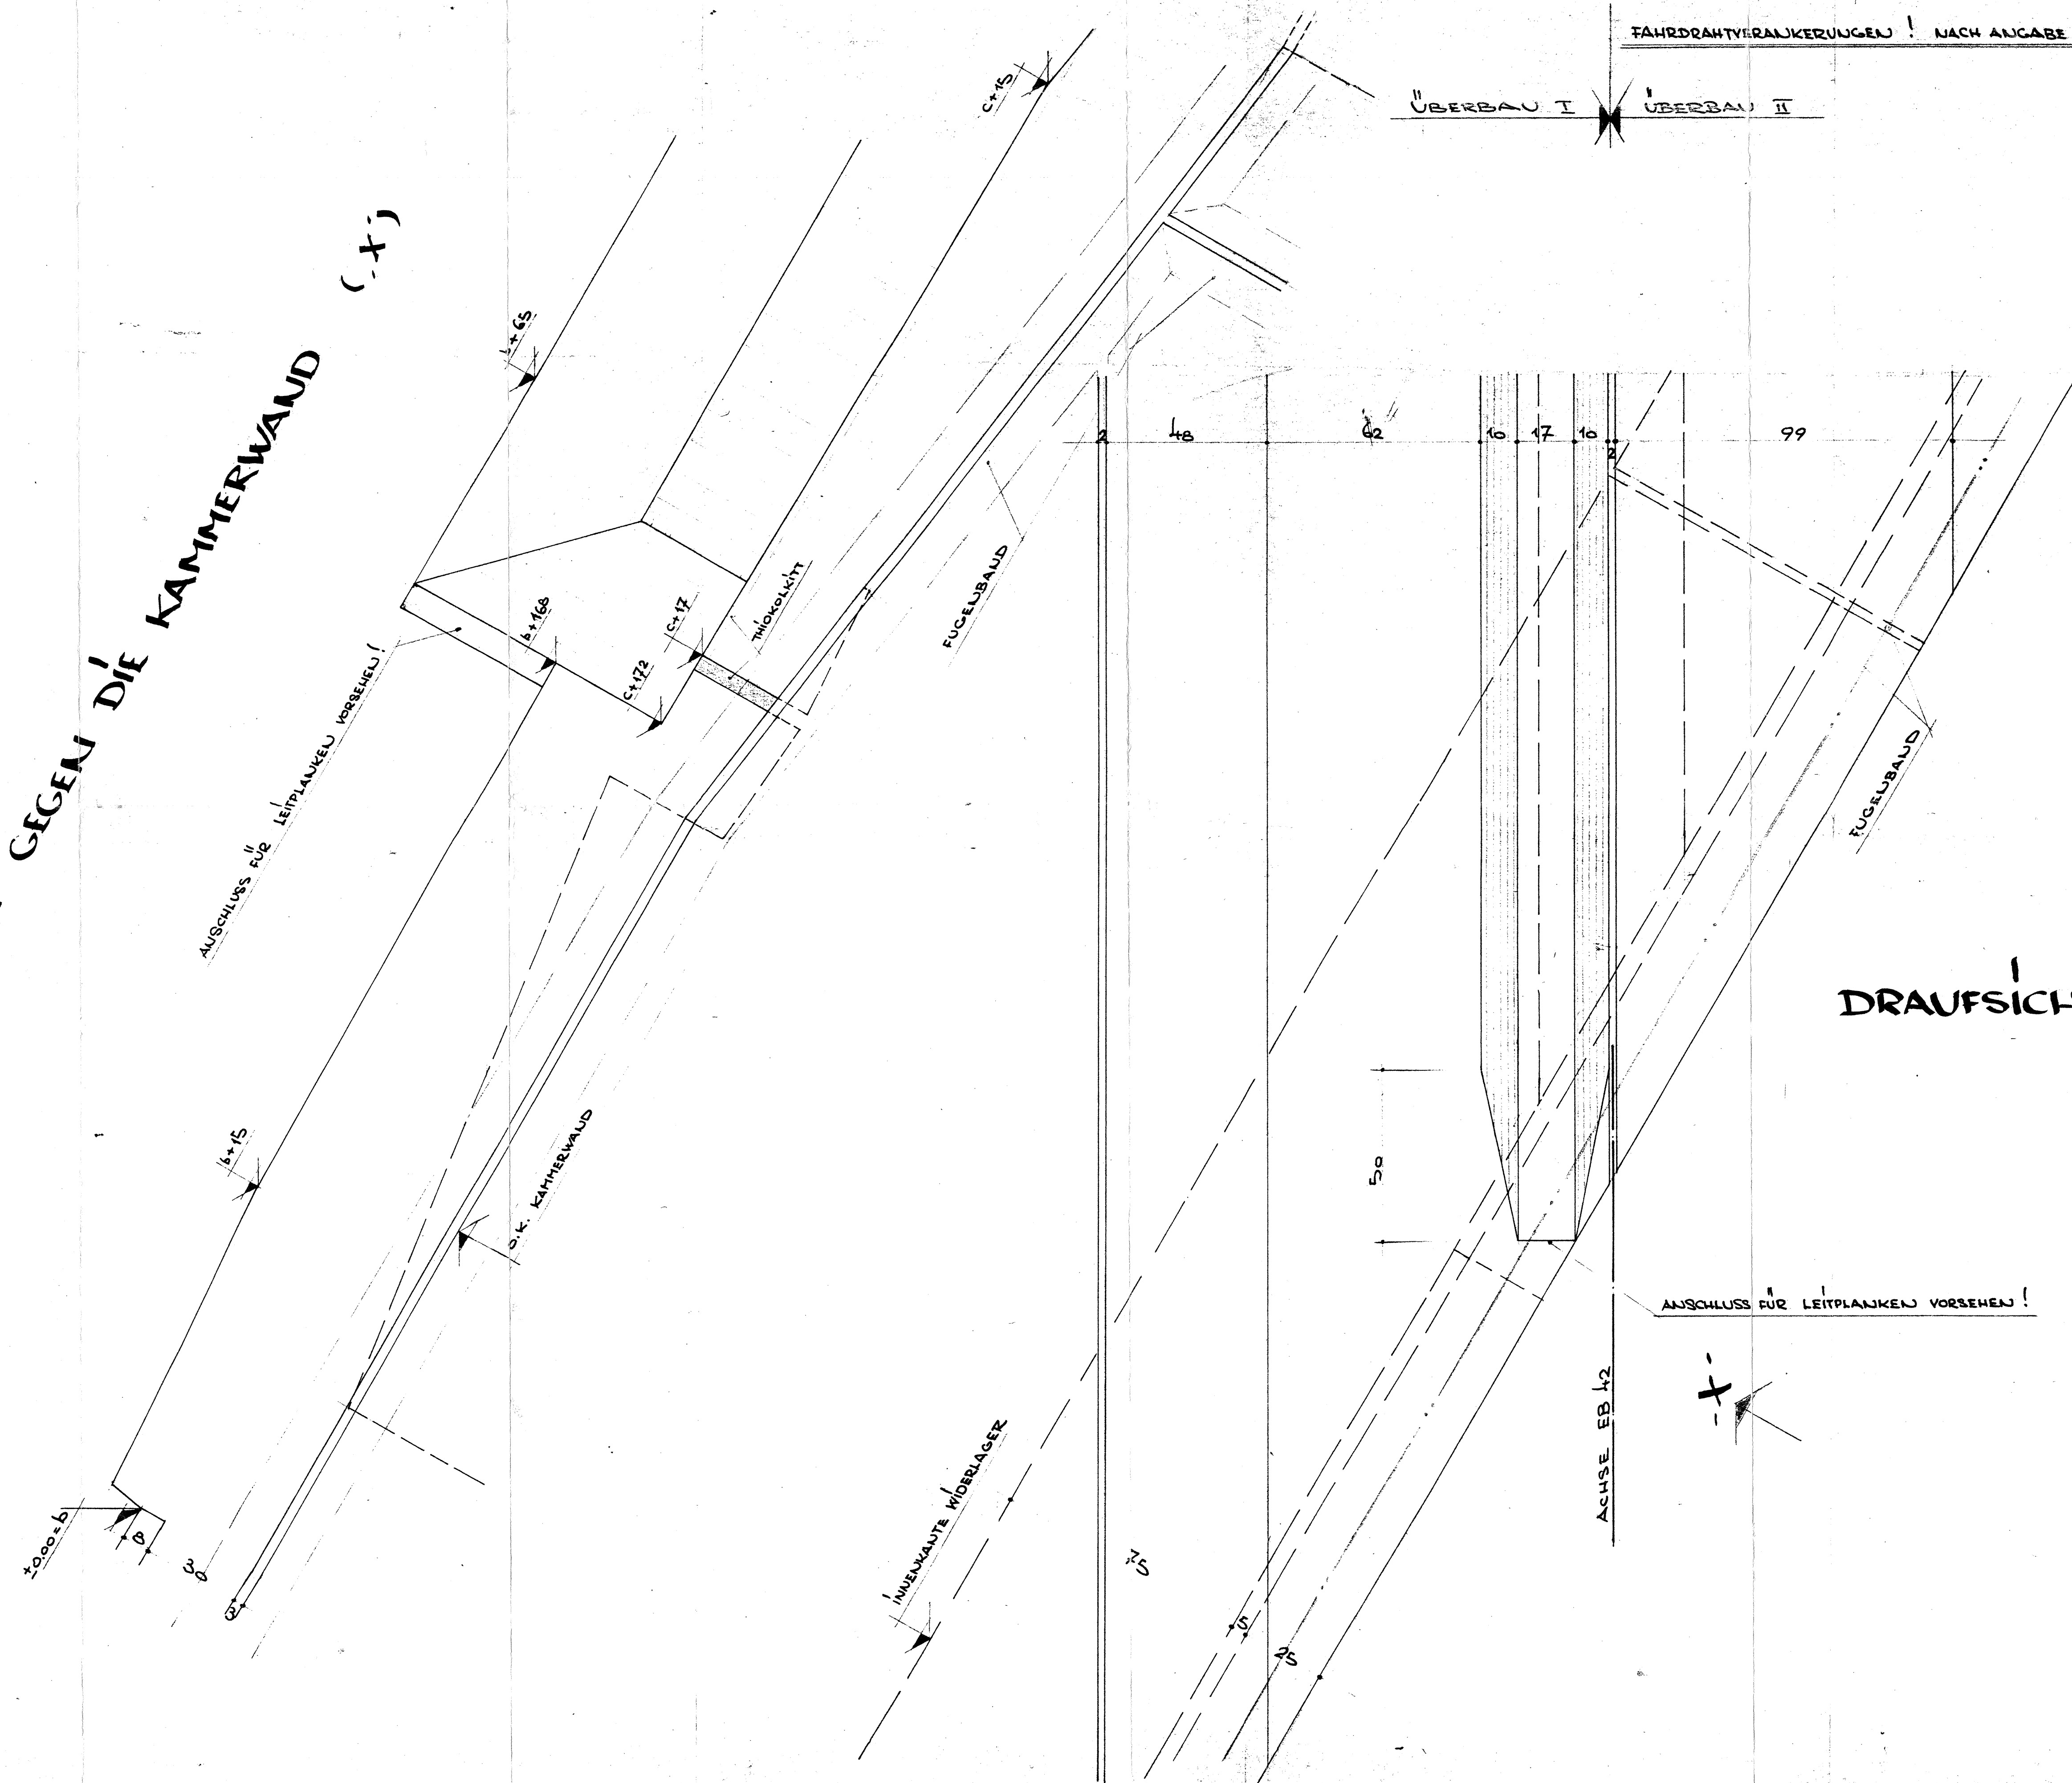

DRAUFSICHT BRÜCKENENDE

Der Leiter
des Fernstraßen-Neubauamtes
gesehen:
Prüf-Nr. 5966
Bem. den
im Auftrag
Klein
Dipl.-Ing.

ZUGEH. ZEICHNUNG: 2062/12

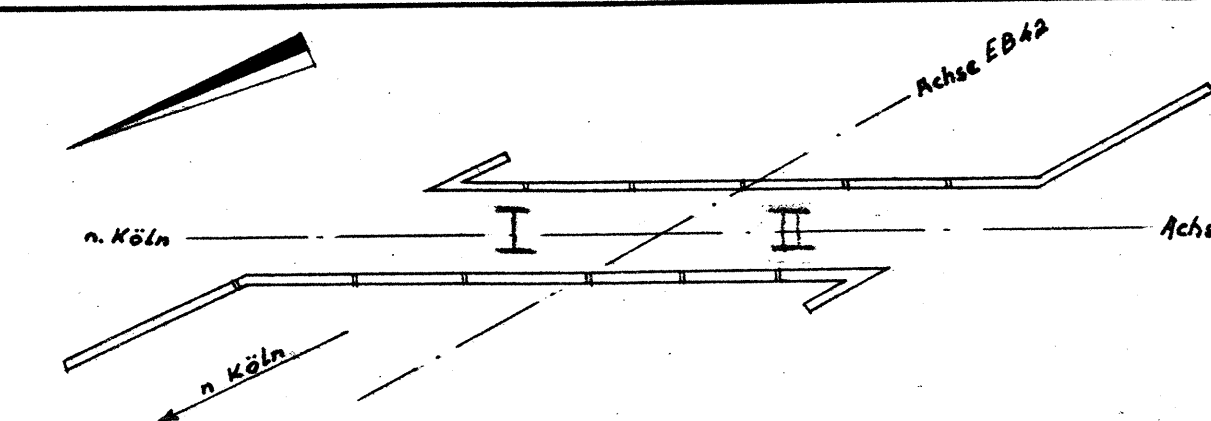

ARBEITSGEMEINSCHAFT
WAYSS & FREYTAG KG. PH. HOLZMANN AG.

f Bauherr: FERNSTRASSENNEUBAUAMT BEUEL

e Gezeichnet: 4.7.66

d Gegeben: 5.9.66

c Prüfer: 5.9.66

b 1:10

a 1:10

Art der Änderung Datum Name

Änderungen

BRÜCKENBAUWERK 34/EB42

ÜBERBAU

DETAILS

2062/19

Druck

Erstellt

Durch