


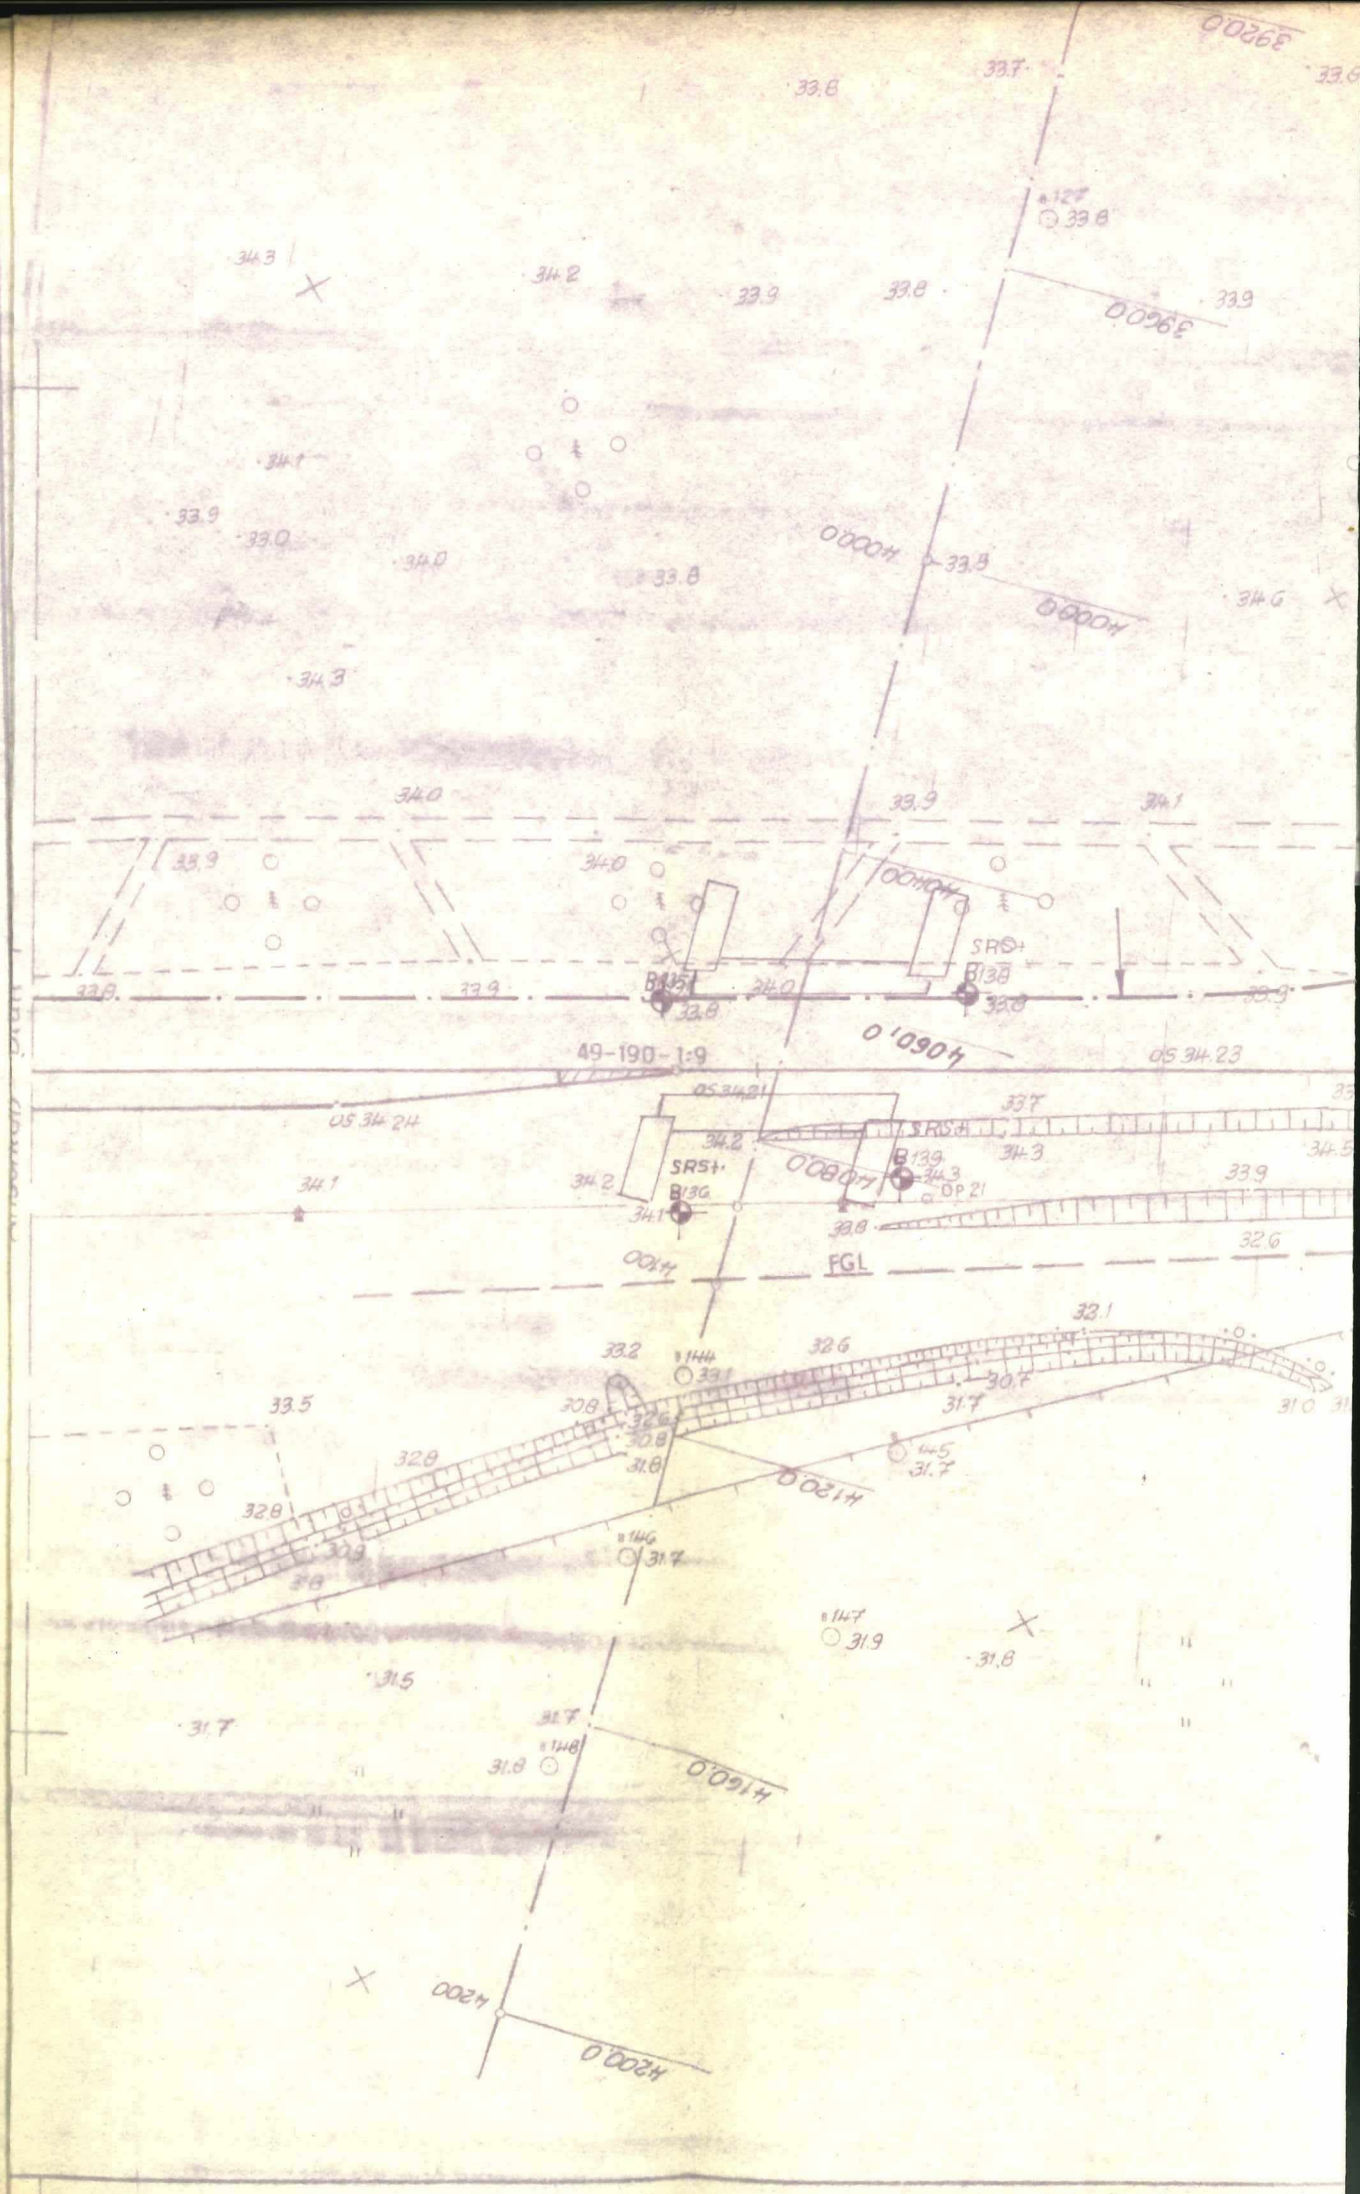

SRS - Schwere Rammsonde

Nur für ...

VEB BAUGRUND BERLIN PRODUKTIONSBEREICH BERLIN	
BAUVORHABEN Autobahn A 17	
OBJEKT Bauwerk A5 bei km 4,060	
BOHRUNG/SCHURF Lageplan	
GEZ.	AUFTR.-NR.
CDR.	1/78/2517
BEARB. <i>[Signature]</i>	
MAßSTAB	
PROFILE	BLATTNR. 1.2.
LAGEPLAN 1:1000	AUFGEST. 31.7.79

VEB Geodäsie u. Kartographie Berlin
Produktionsbereich Nauen

Trassenplan

A 17 Velten - Stolpe / Süd
Kreuzung A5

Maßstab
1:1000

Kreis Oranienburg	Auftrags-Nr. 240 50 38	geprüft <i>[Signature]</i>
Gemeinde	Reg.-Nr.	ergänzt
Gemarkung	Blattanzahl 7 Blatt-Nr. 4	
TGL/Instruktion 26 711; C5-11	Format 1050 x 420	DALLGOW
Genauigkeitsstufe 2	Höhenbezug NN	den 30.5.79 Produktionsbereich Nauen

Achseintragung

[Signature]
31.7.79

VEB Autobahnbaukombinat
Betrieb
Forschung und Projektierung