



Draufsicht M. 1:200

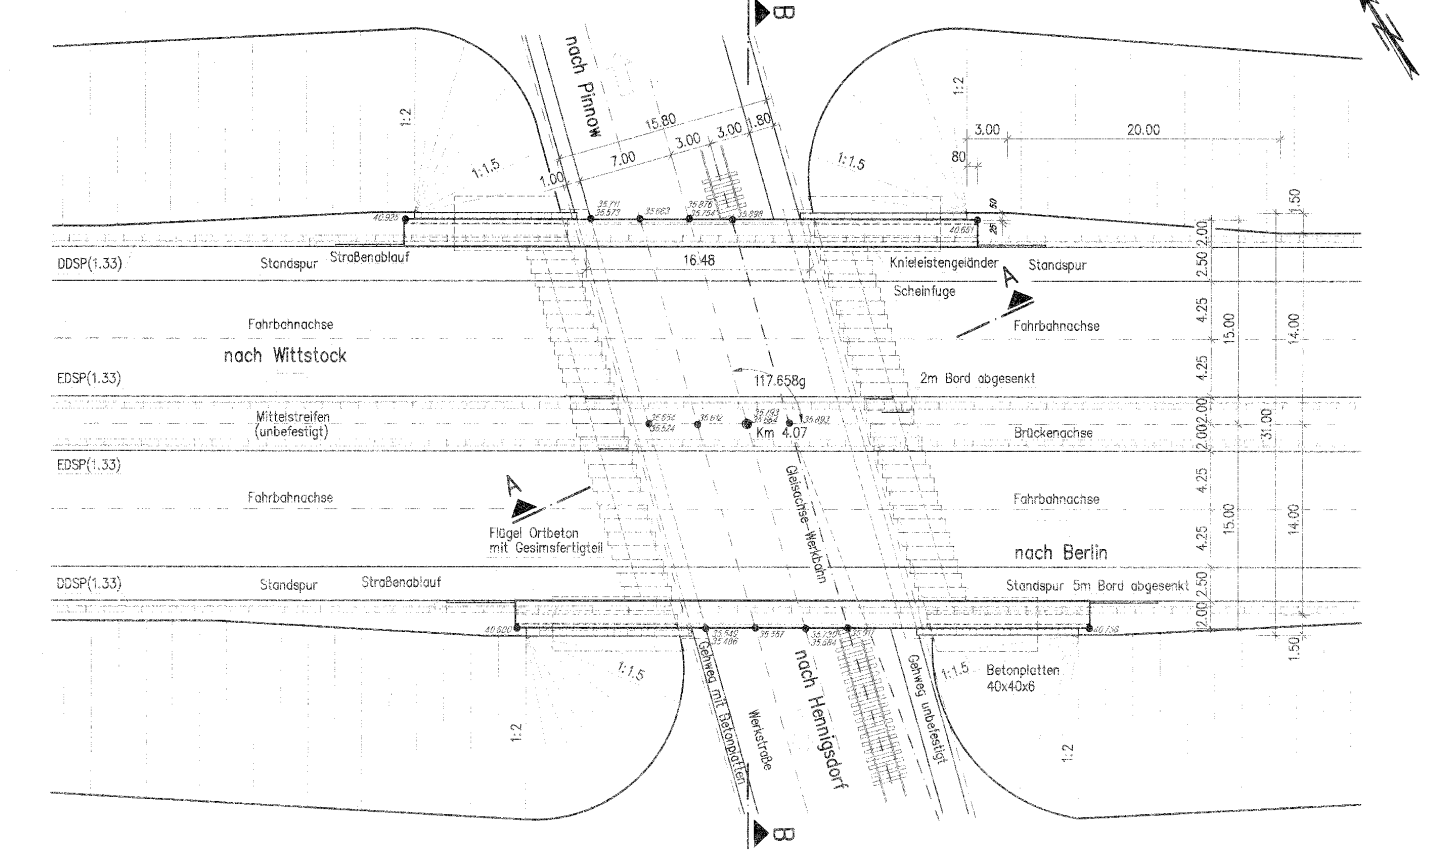

Grundriß M. 1:200

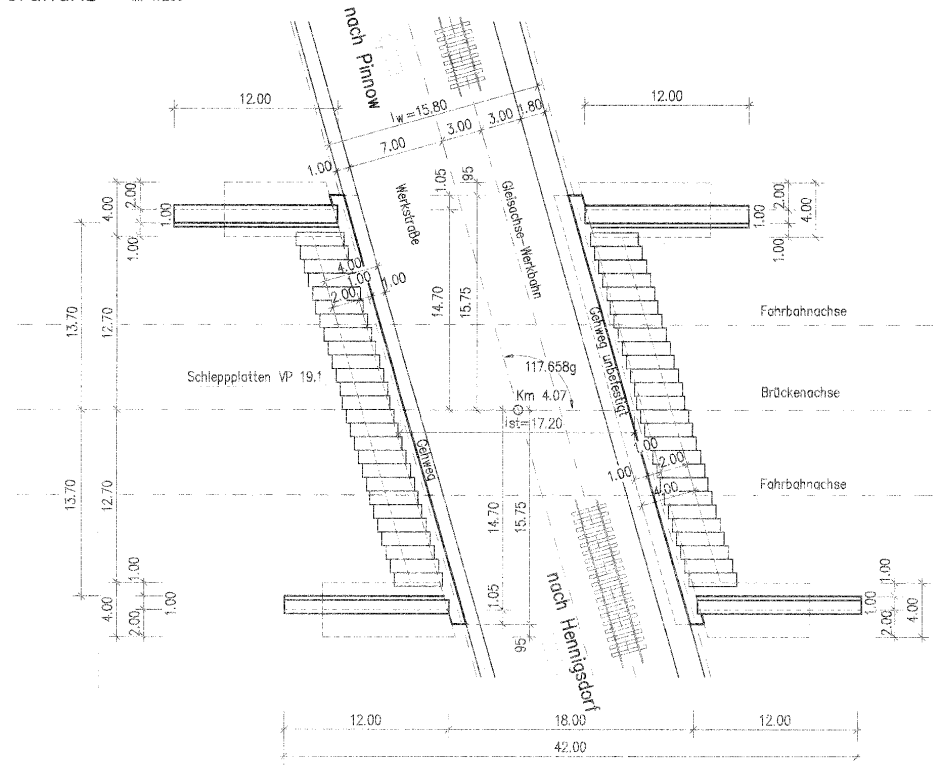

Bodenkennwerte							
Bauteil	γ	φ'	δ	E_s, E_{s0}	$tg \delta_s$	zul. δ_s	c'
	kN/m^3	°	°	—	—	kN/m^2	kN/m^2
Fundamente							
Widerlager							
Hinterfüllung							

Baustoffkennwerte					
Bauteil	Beton			Betonstahl	
	alt	neu	BRG 1984	alt	neu
Lagersockel		B35	B45		
Widerlager	B300	B35	B45	S14-II	Bst 27/54
Überbau	B300	B35	B45	S14-II	Bst 42/50
Fundamente	B225	B25			
Geländer				St38u-2	St 37

Bauwerksdaten	
Baujahr:	1982
Bauart:	Fertigteile
Brückenklasse:	60
Milliarlastenklasse:	MR 50/50-100 MK 50/50-80
Einzelstützweiten (<):	17.20 m
Gesamtlänge zwischen den Endauflagen (<):	17.20 m
Lichte Weite zwischen den Widerlagern (<):	15.80 m
Kleinste Lichte Höhe:	4.54 m
Kreuzungswinkel:	117.658 gon
Breite zwischen den Geländern:	29.50 m
Brückenfläche:	507.00 m ²

Bemerkungen


Die in Normschrift angegebenen Werte entsprechen den Werten der Bestandszeichnung vom September 1979.

Die kursiv gedruckten Werte wurden durch Vermessung im September 1994 ermittelt.


Die Lage der eingemessenen Punkte ist in der Draufsicht mit einem • gekennzeichnet.

Die Abmessungen der überschütteten Bauteile wurden der Bestandszeichnung entnommen.


Längsschnitt A-A M. 1:100

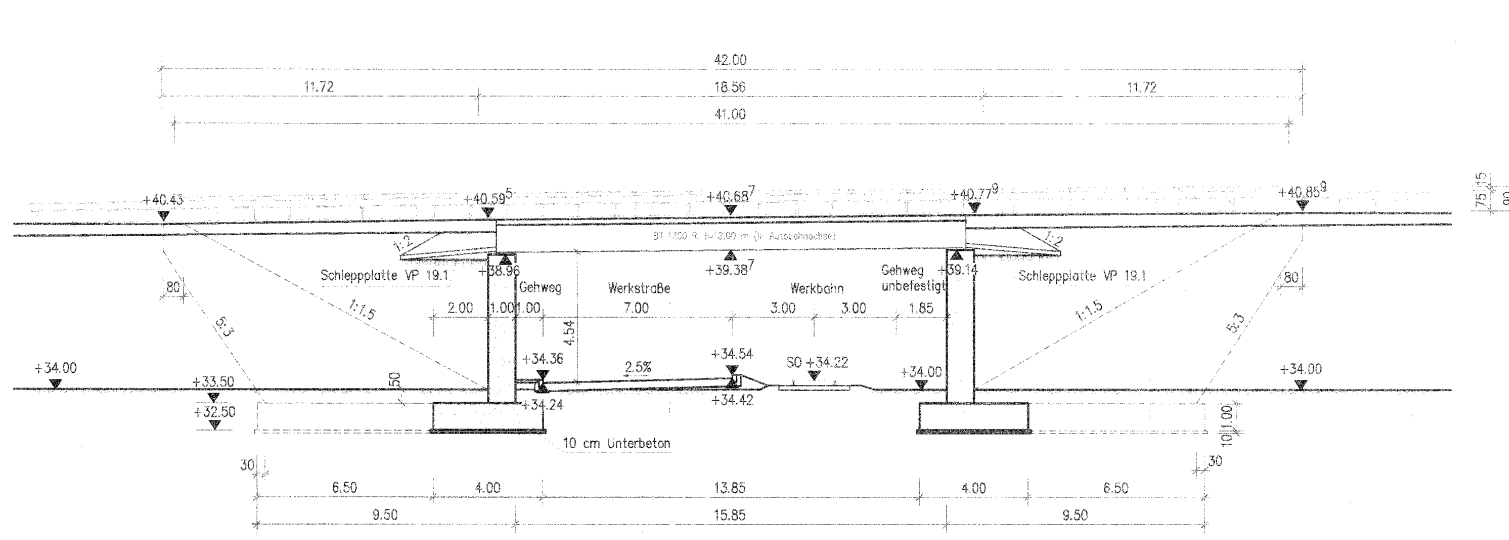

Querschnitt B-B M. 1:100

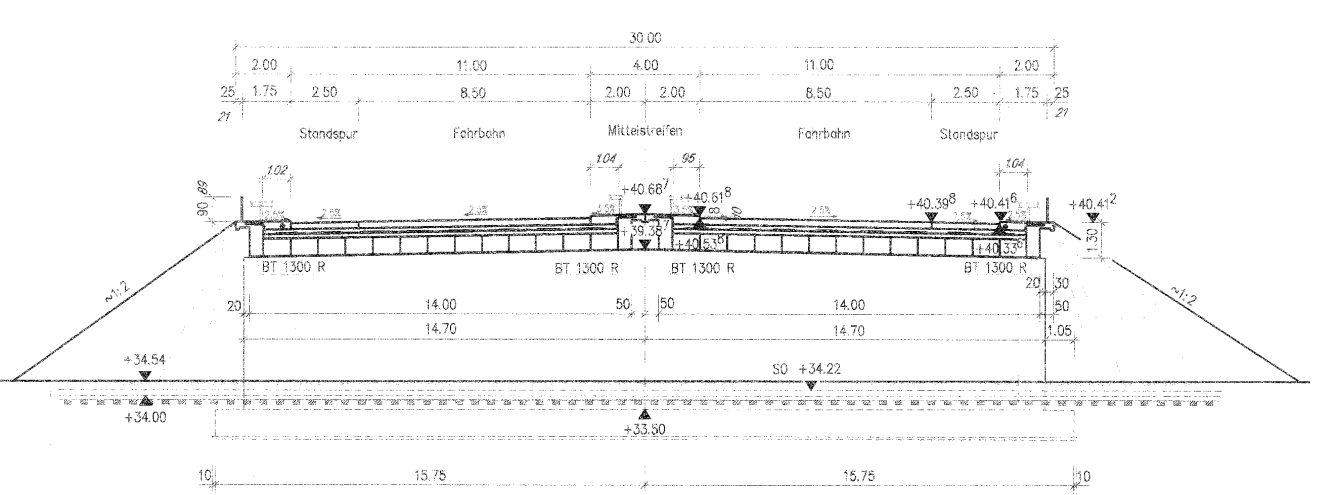

Ansicht M. 1:100

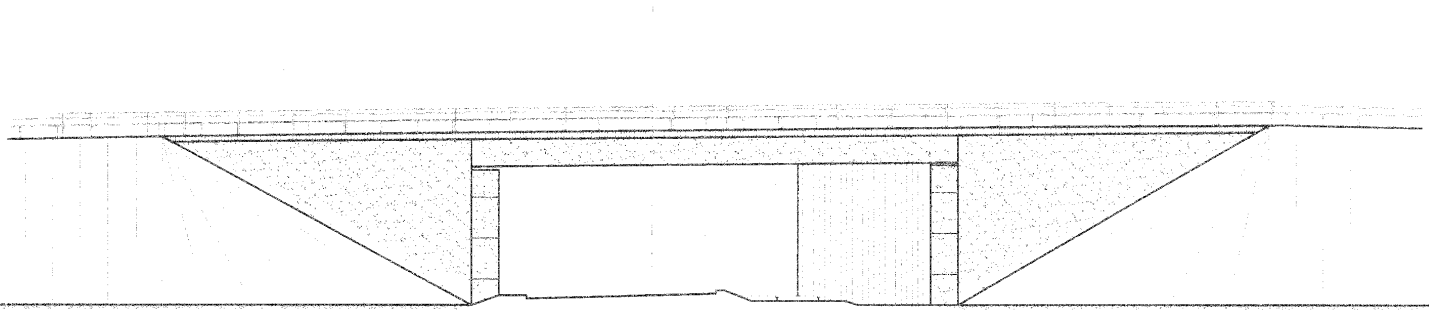

GRASSL GERÄTEFABRIK BAUWESEN BERLIN		HERTZSTR. 20 13158 BERLIN Telefon: 030/9164433 Telefax: 030/9164438		bearbeitet 25.01.1995	Zeichnen 25.01.1995
BRANDENBURGISCHES Autobahnamt		BESTANDSÜBERSICHTSZEICHNUNG			
A 111 BW 2		Straße: über: BAB A 111 unter: BR/BB und Straße		Bau-/Reu-km: 4.07	
Zeichnungsmaß: Übersichtsplan Grundriß-Ansicht-Schnitte		Brückenklasse: nach DIN 10722		Zeichnungsart: nach STANAG 2002	
Mahnmaß: 1:100		R. Nr.: 1		Die Übereinstimmung mit dem Bauwerk besteht (eingetragen)	
Datum:		Datum:		Stempel Unterschrift	