


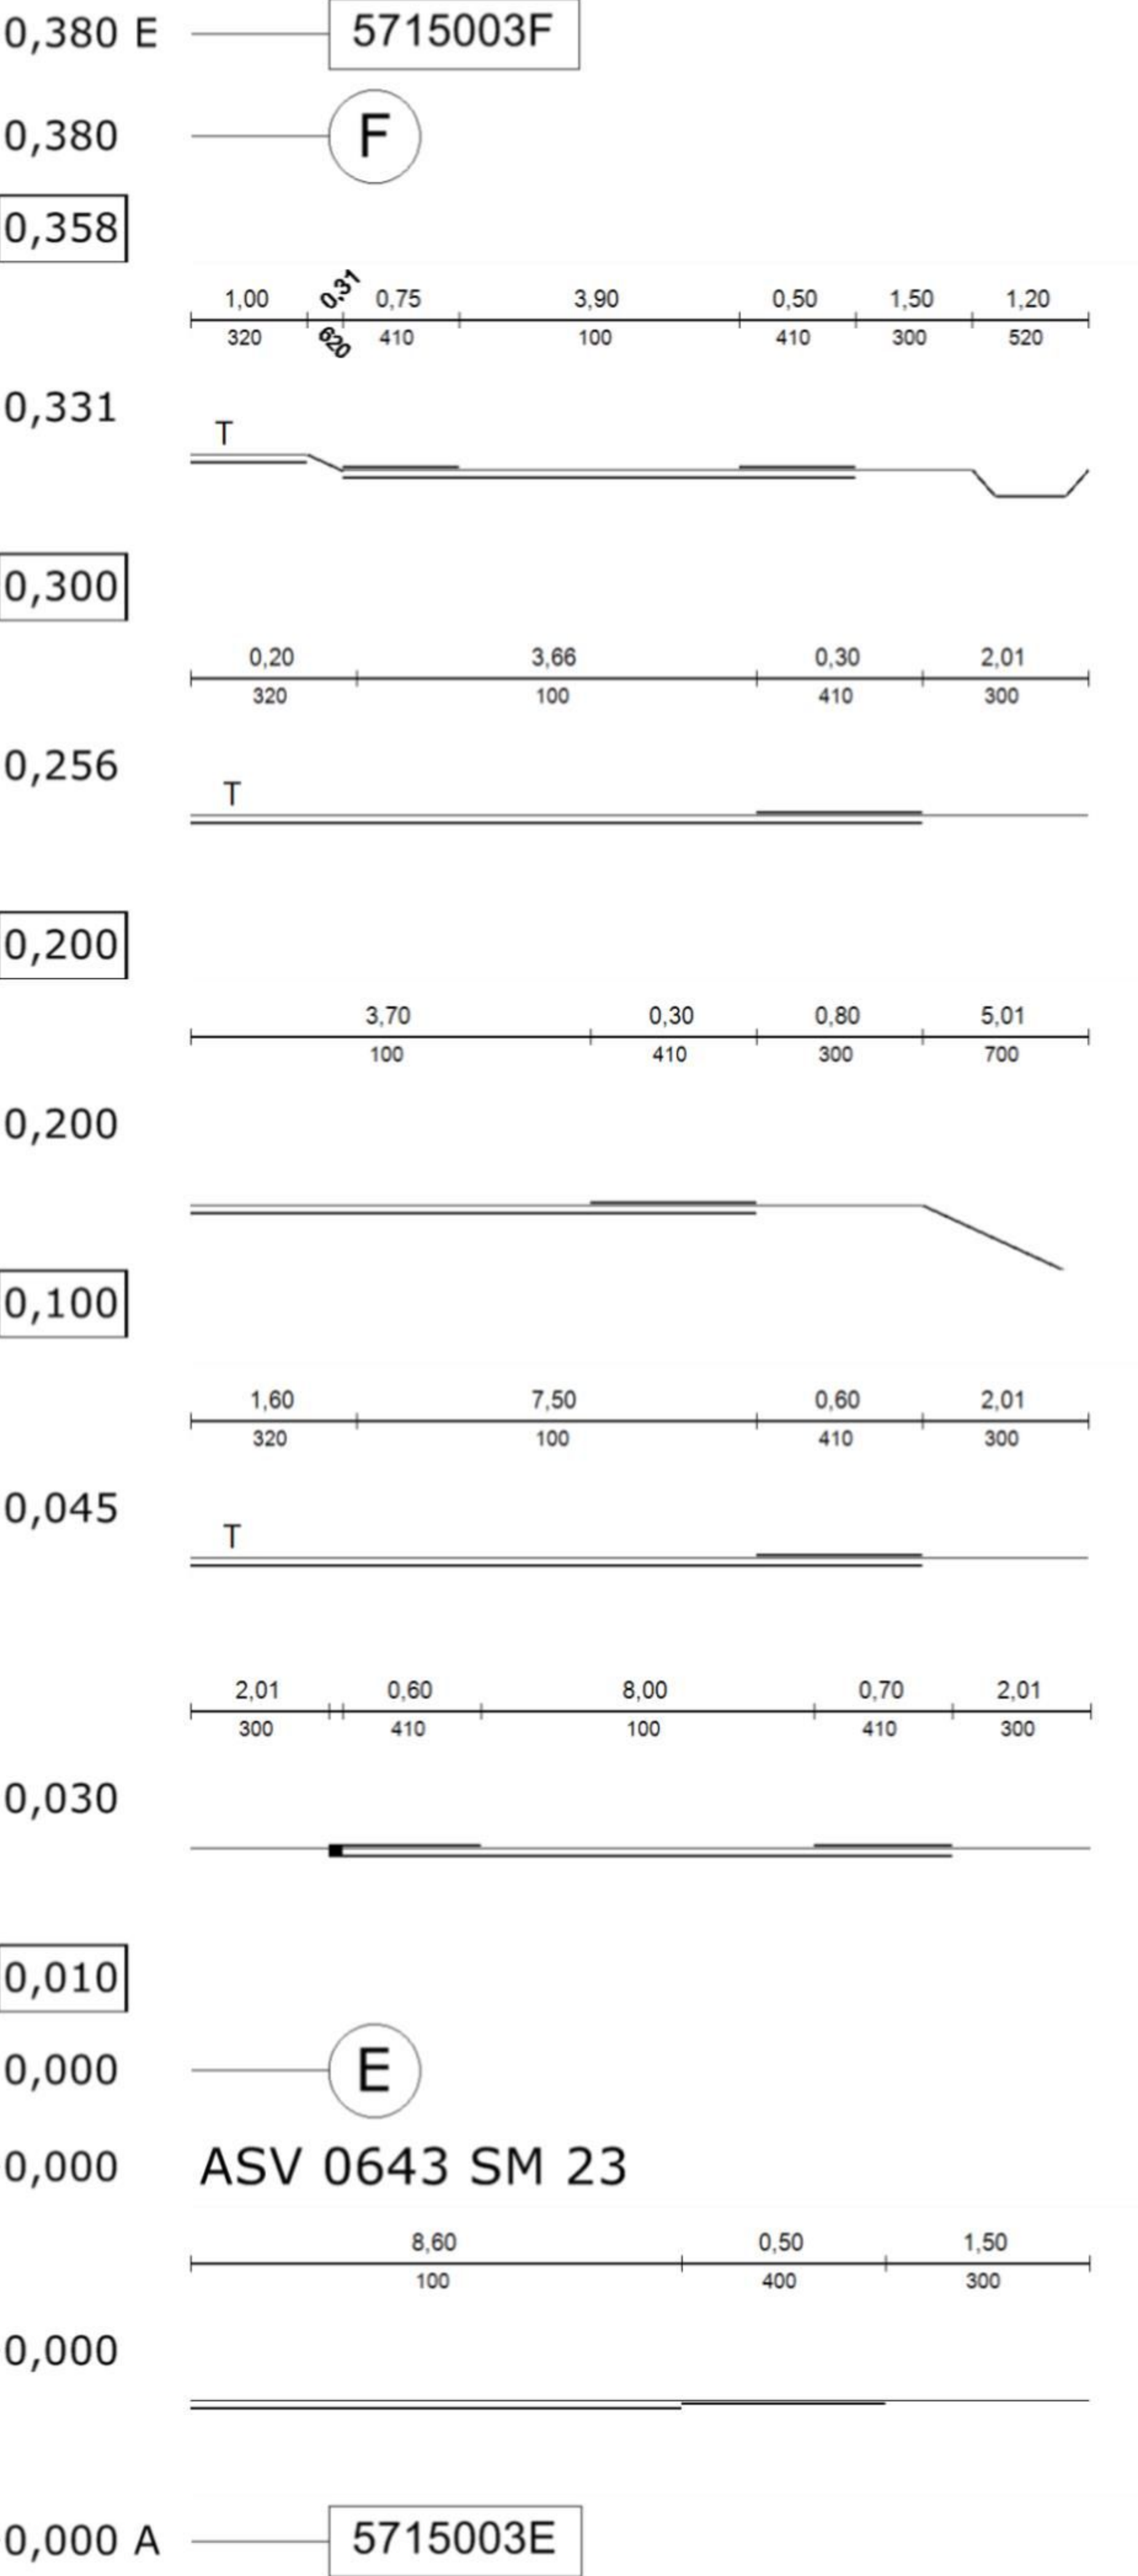

Straßeninformationsbank Hessen														
Feldkarte					AST		0	6	4	3	2	3		
Straße			A							3				
Abschnitt										3	0	3		
TK 25		5	7	1	5	Blatt		0	9	/	0	9		3



Maßstab 1 : 5000


Heller Ing.-GmbH




Erstellt am 14.05.2018

Von Netzknoten

5 7 1 5 0 0 3 E

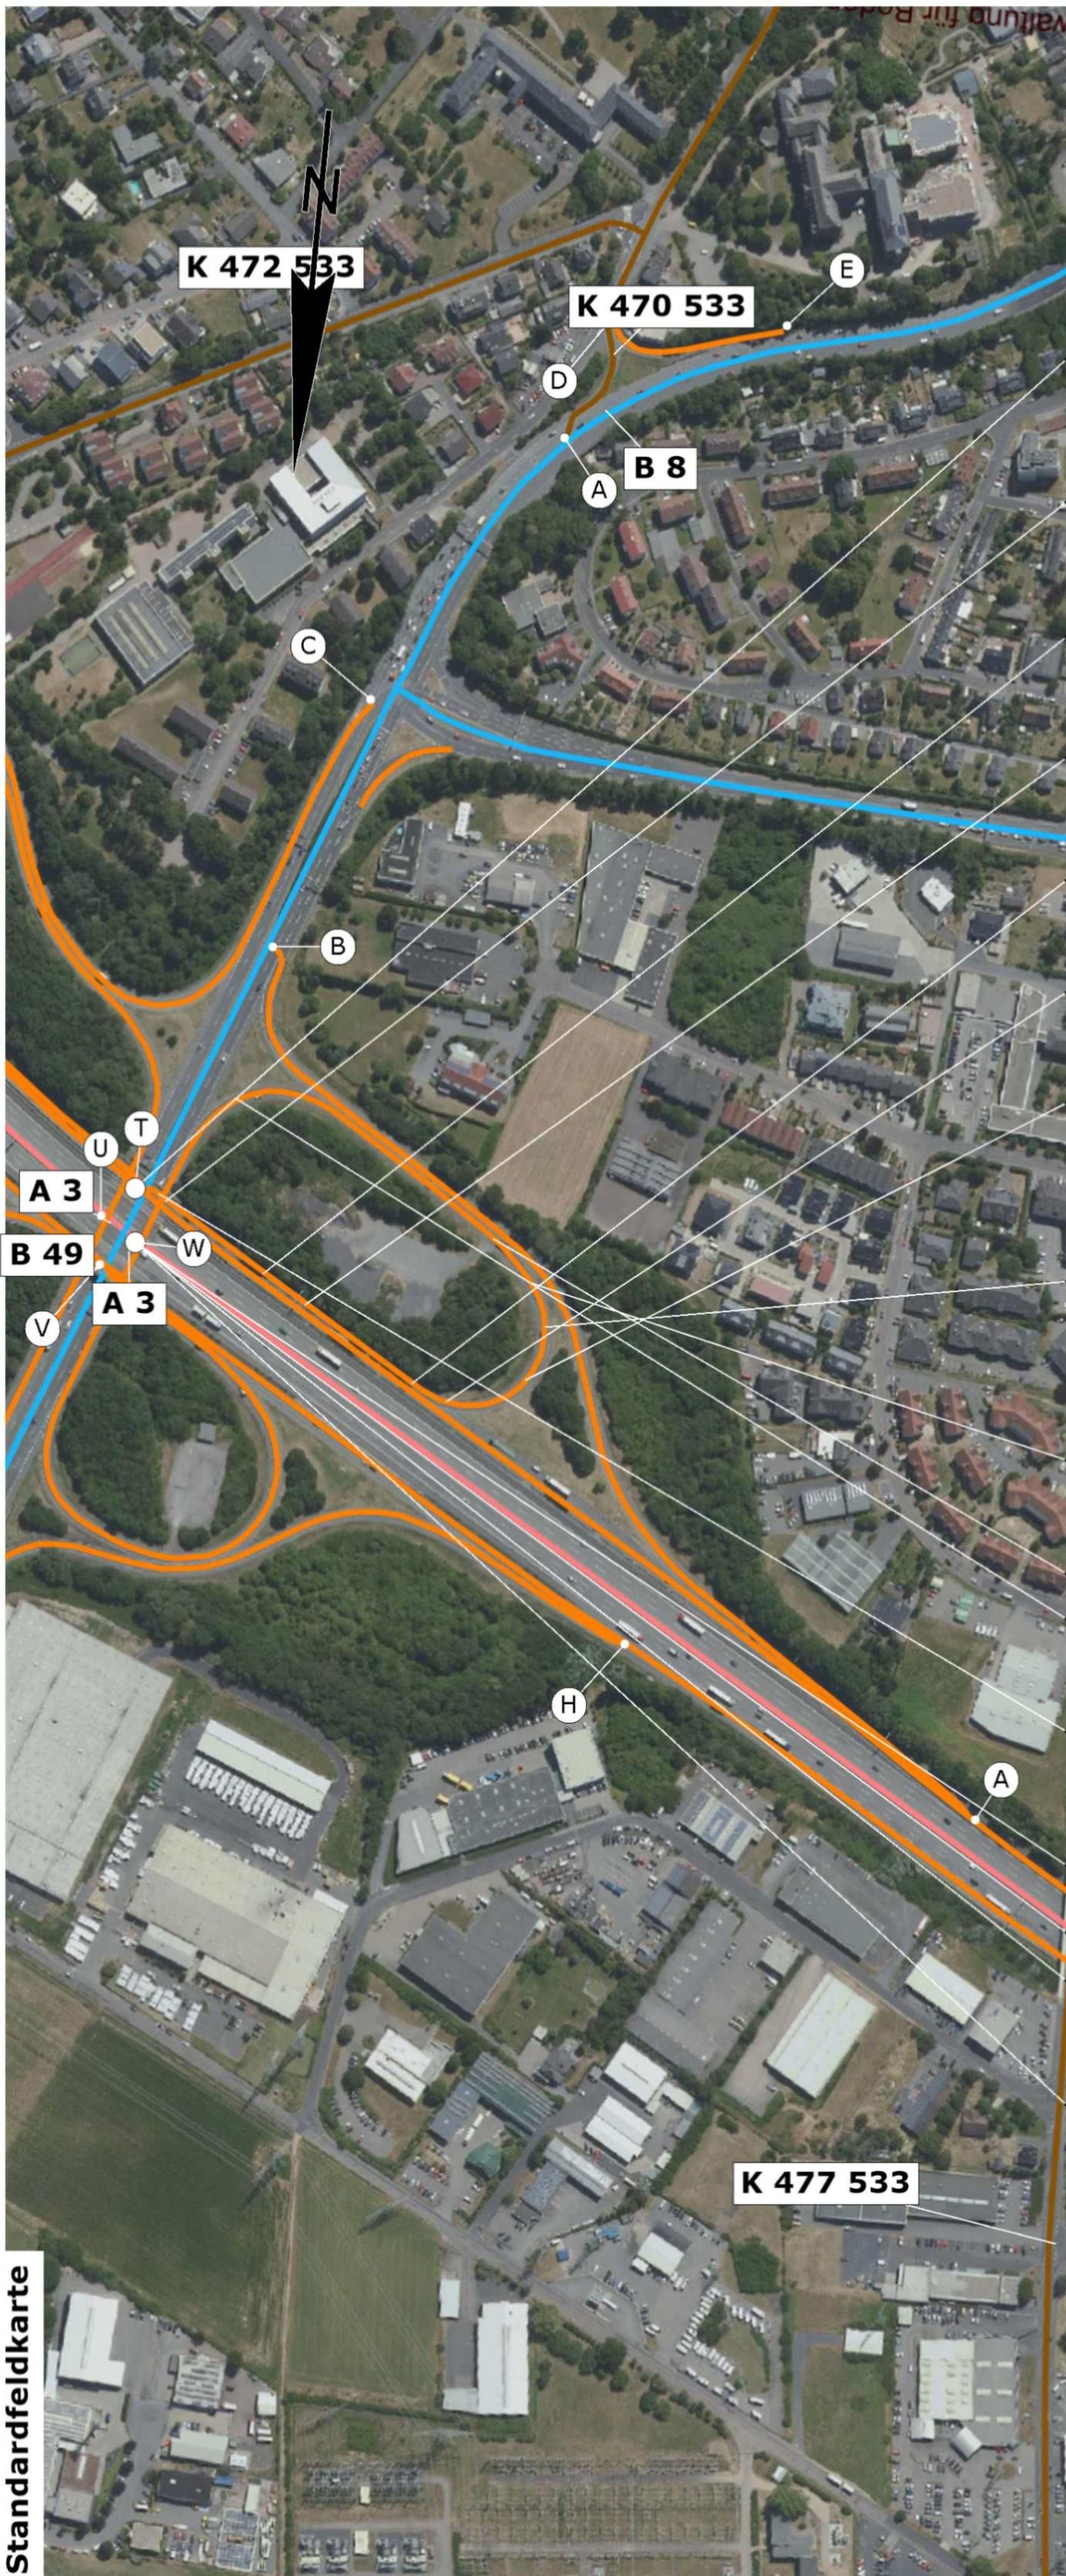

Straßeninformationsbank Hessen													
Feldkarte					AST	0	6	4	3	2	3		
Straße			A						3				
Abschnitt									1	1	0		
TK 25		5	5	1	4	Blatt	0	3	/	0	3	1	2

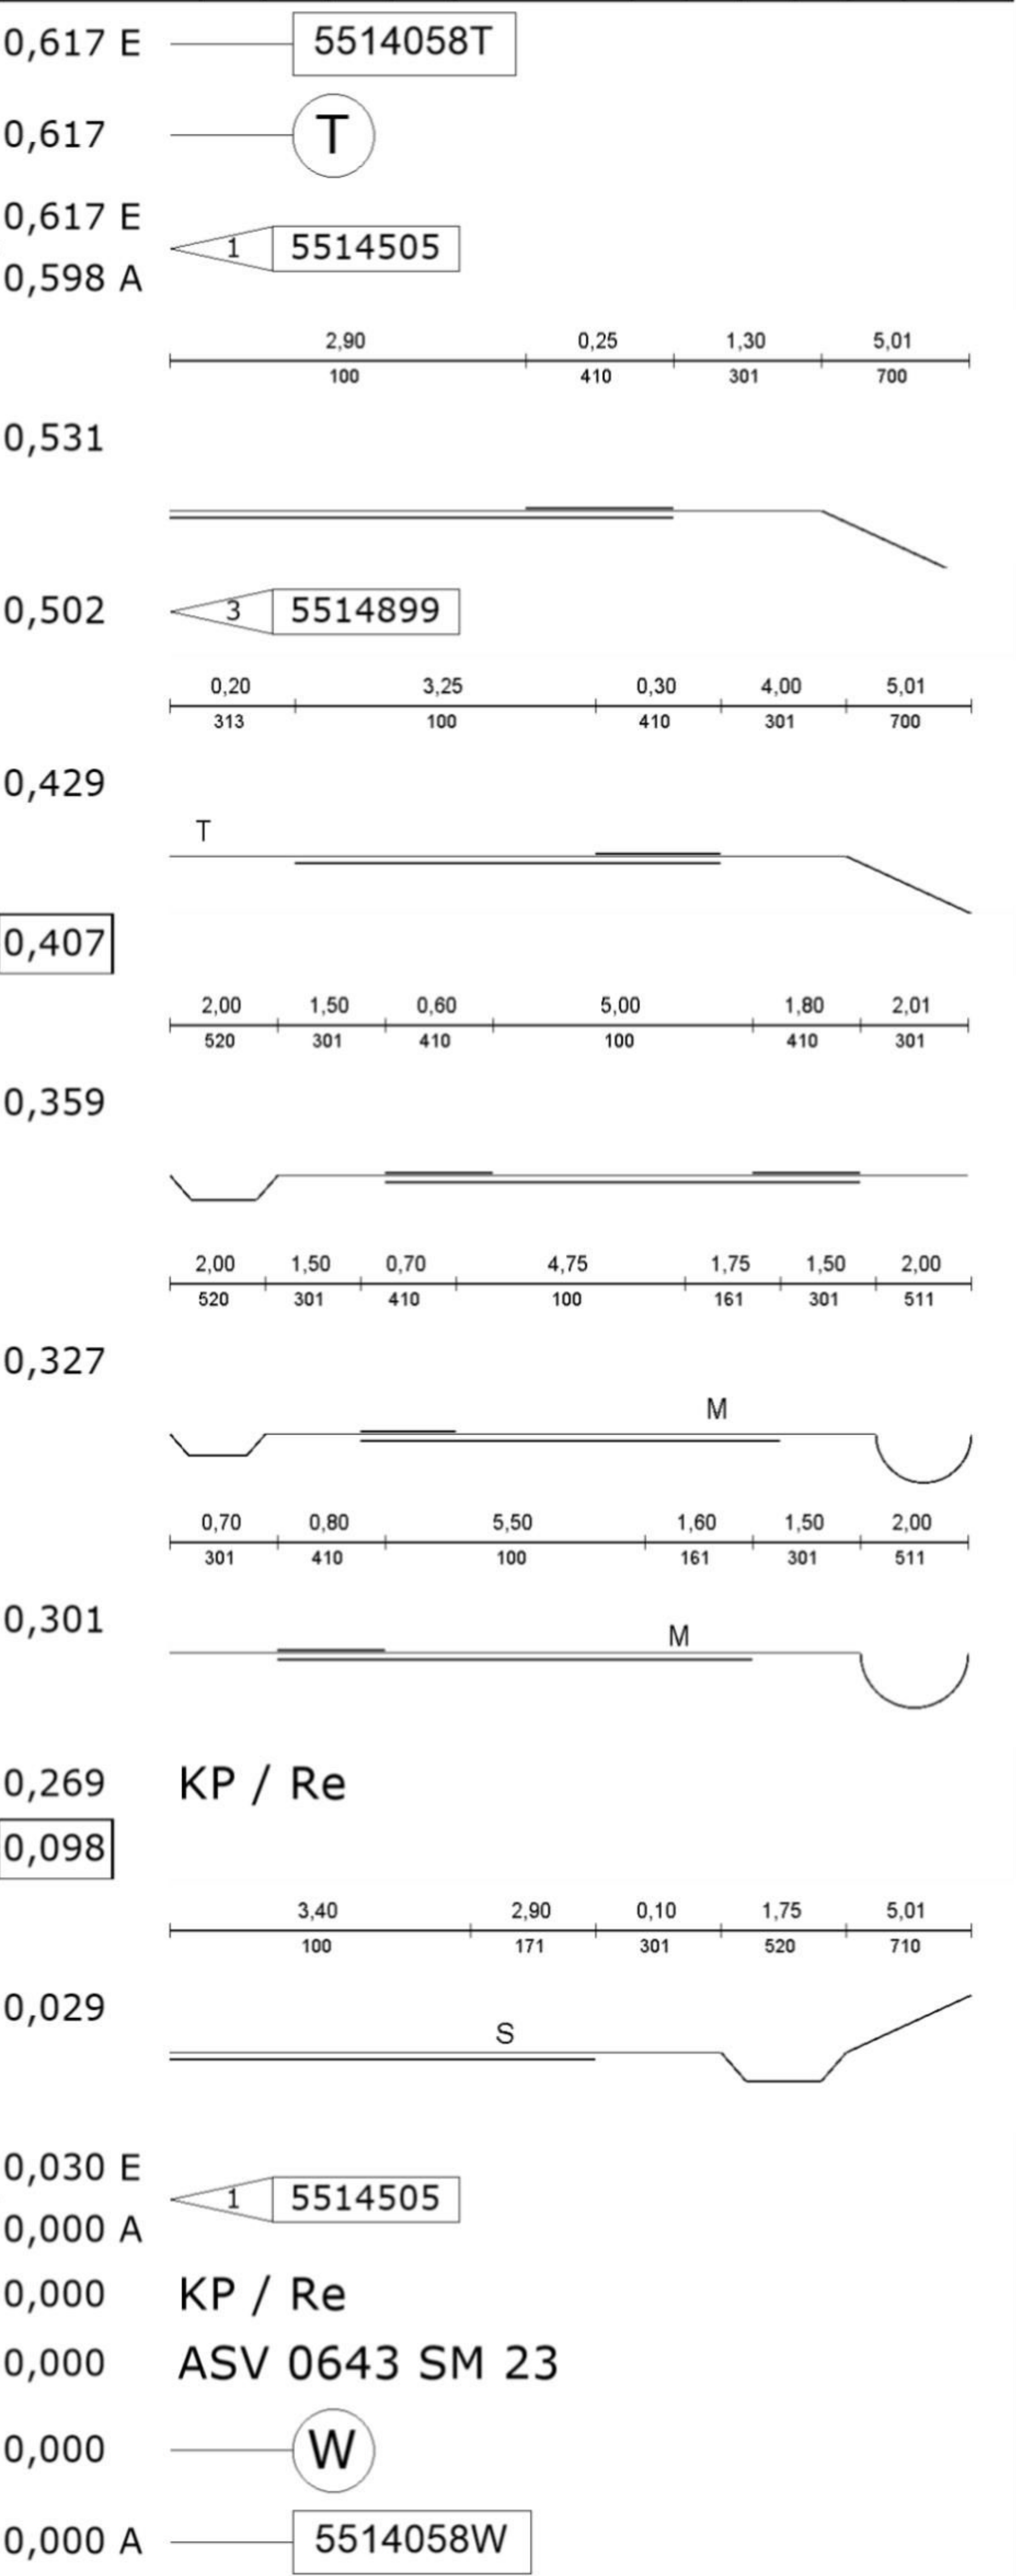

Maßstab 1 : 5000

Heller Ing.-GmbH



Erstellt am 01.09.2020


Von Netzknoten

5 5 1 4 0 5 8 w



Standardfeldkarte

Straßeninformationsbank Hessen												
Feldkarte					AST		0	6	4	3	2	3
Straße			A							3		
Abschnitt										1	0	6
TK 25	5	5	1	4	Blatt		0	3	/	0	3	7

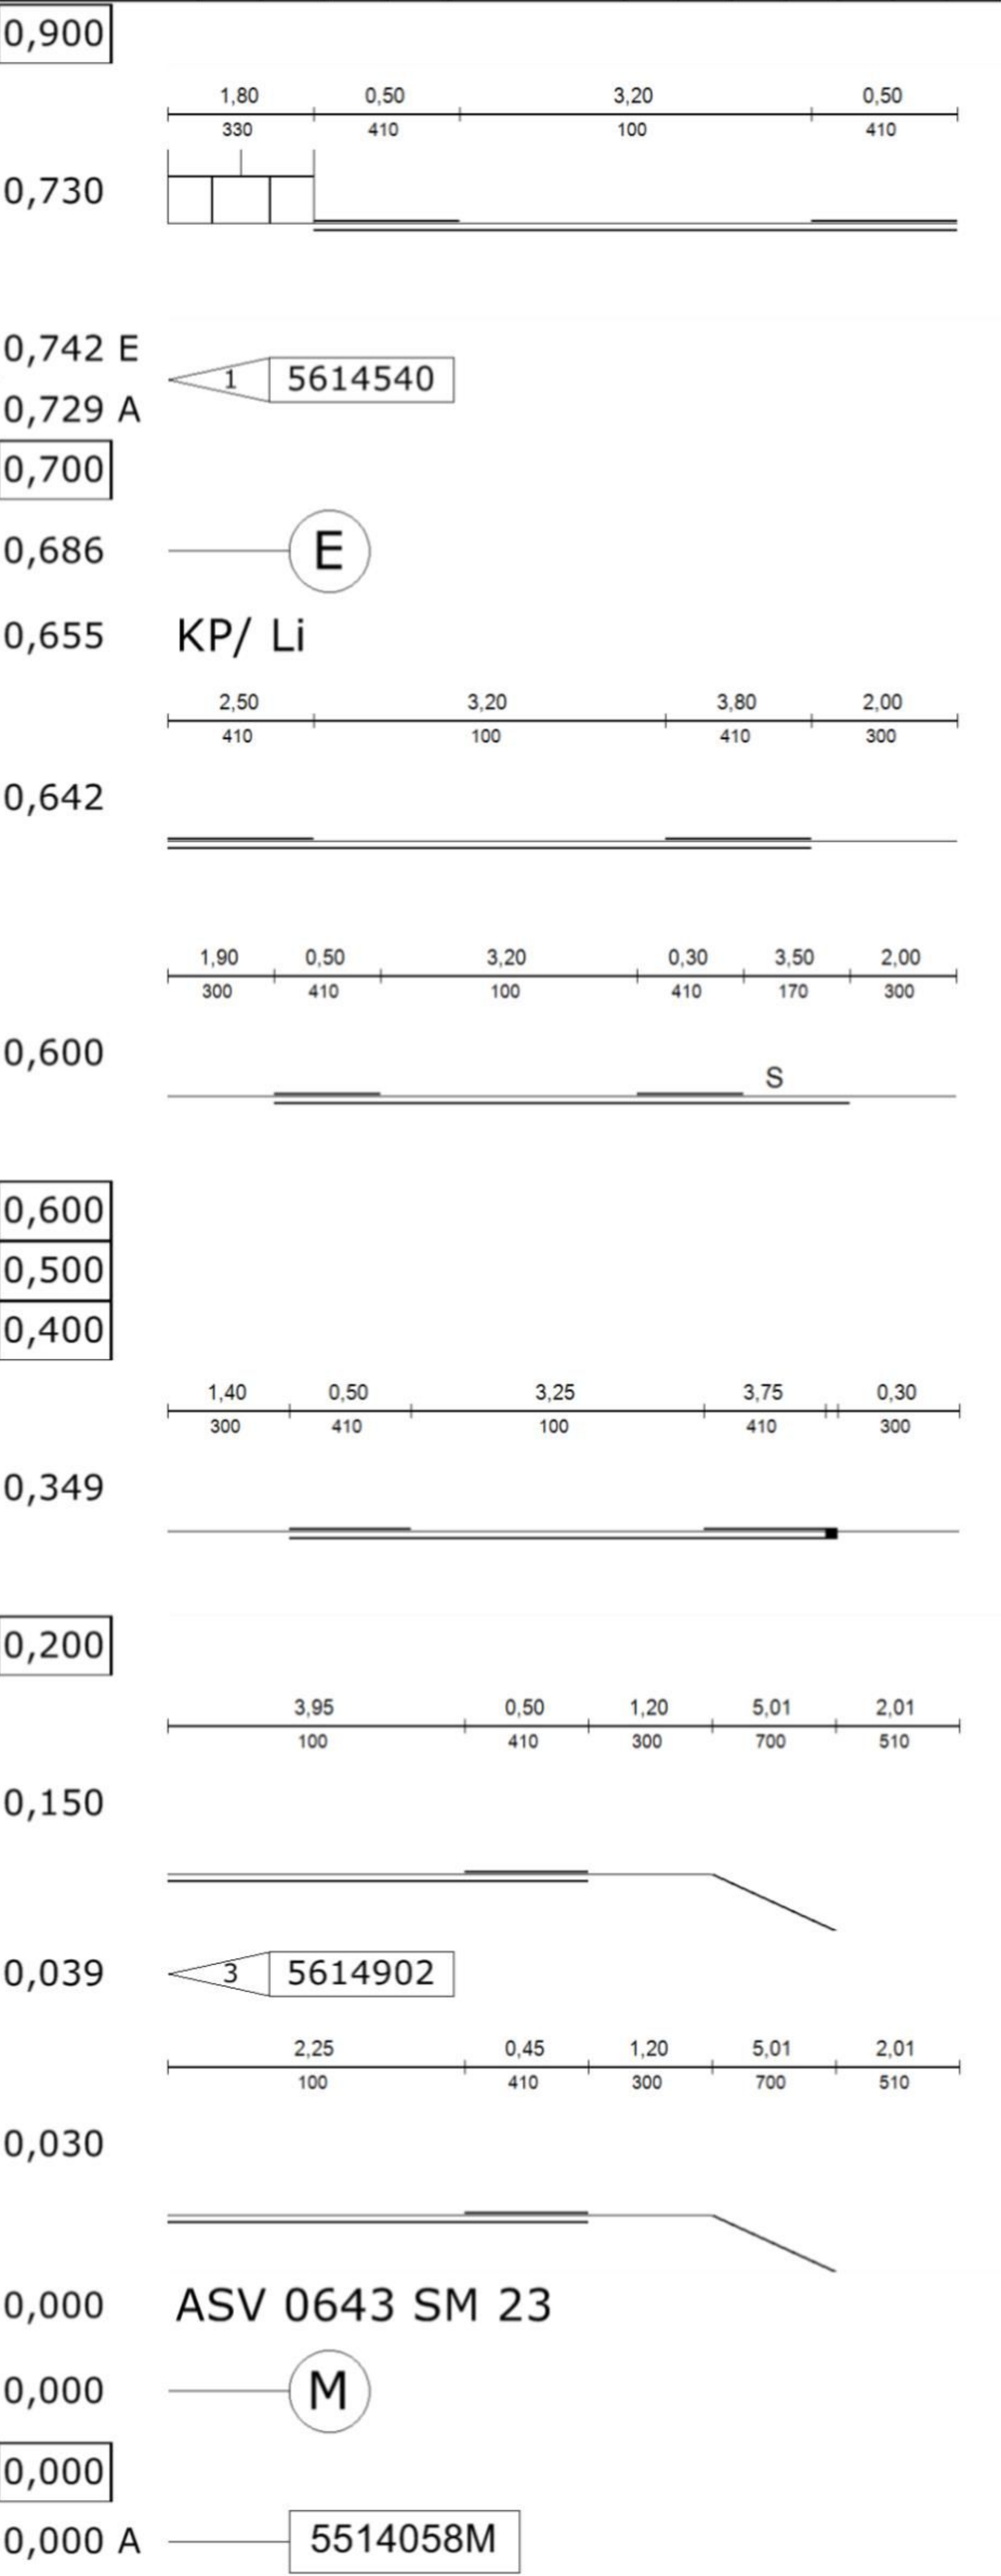


Maßstab 1 : 5000

Heller Ing.-GmbH


Erstellt am 14.05.2018

Von Netzknoten

5	5	1	4	0	5	8	M
---	---	---	---	---	---	---	---

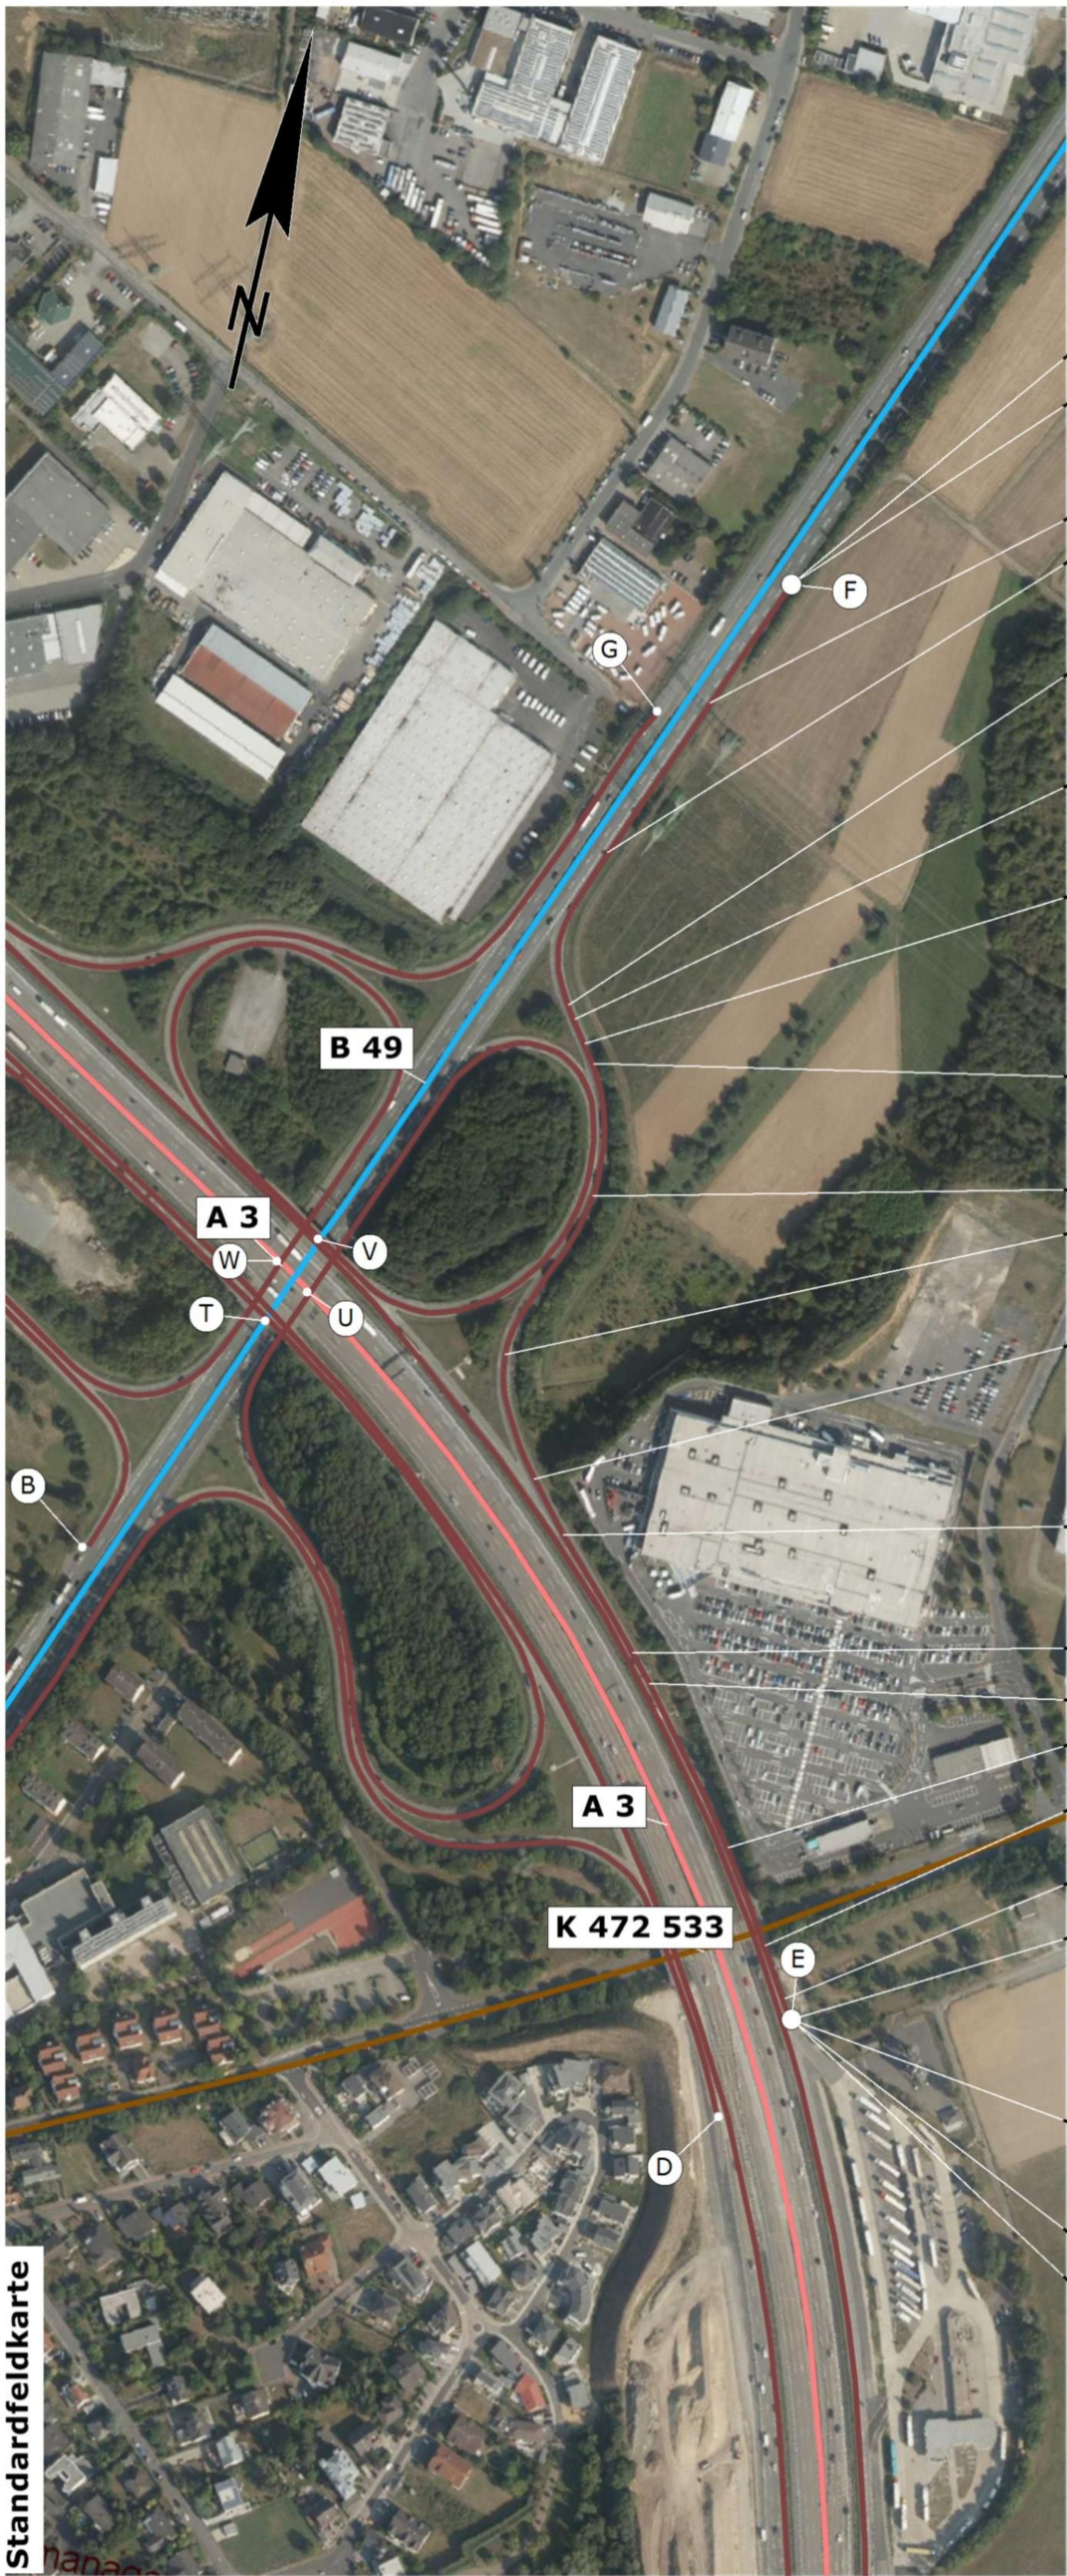

Feldkarte				AST		0	6	4	3	2	3	
Straße		A							3			
Abschnitt								1	0	3		
TK 25	5	5	1	4	Blatt		0	3	/	0	3	3

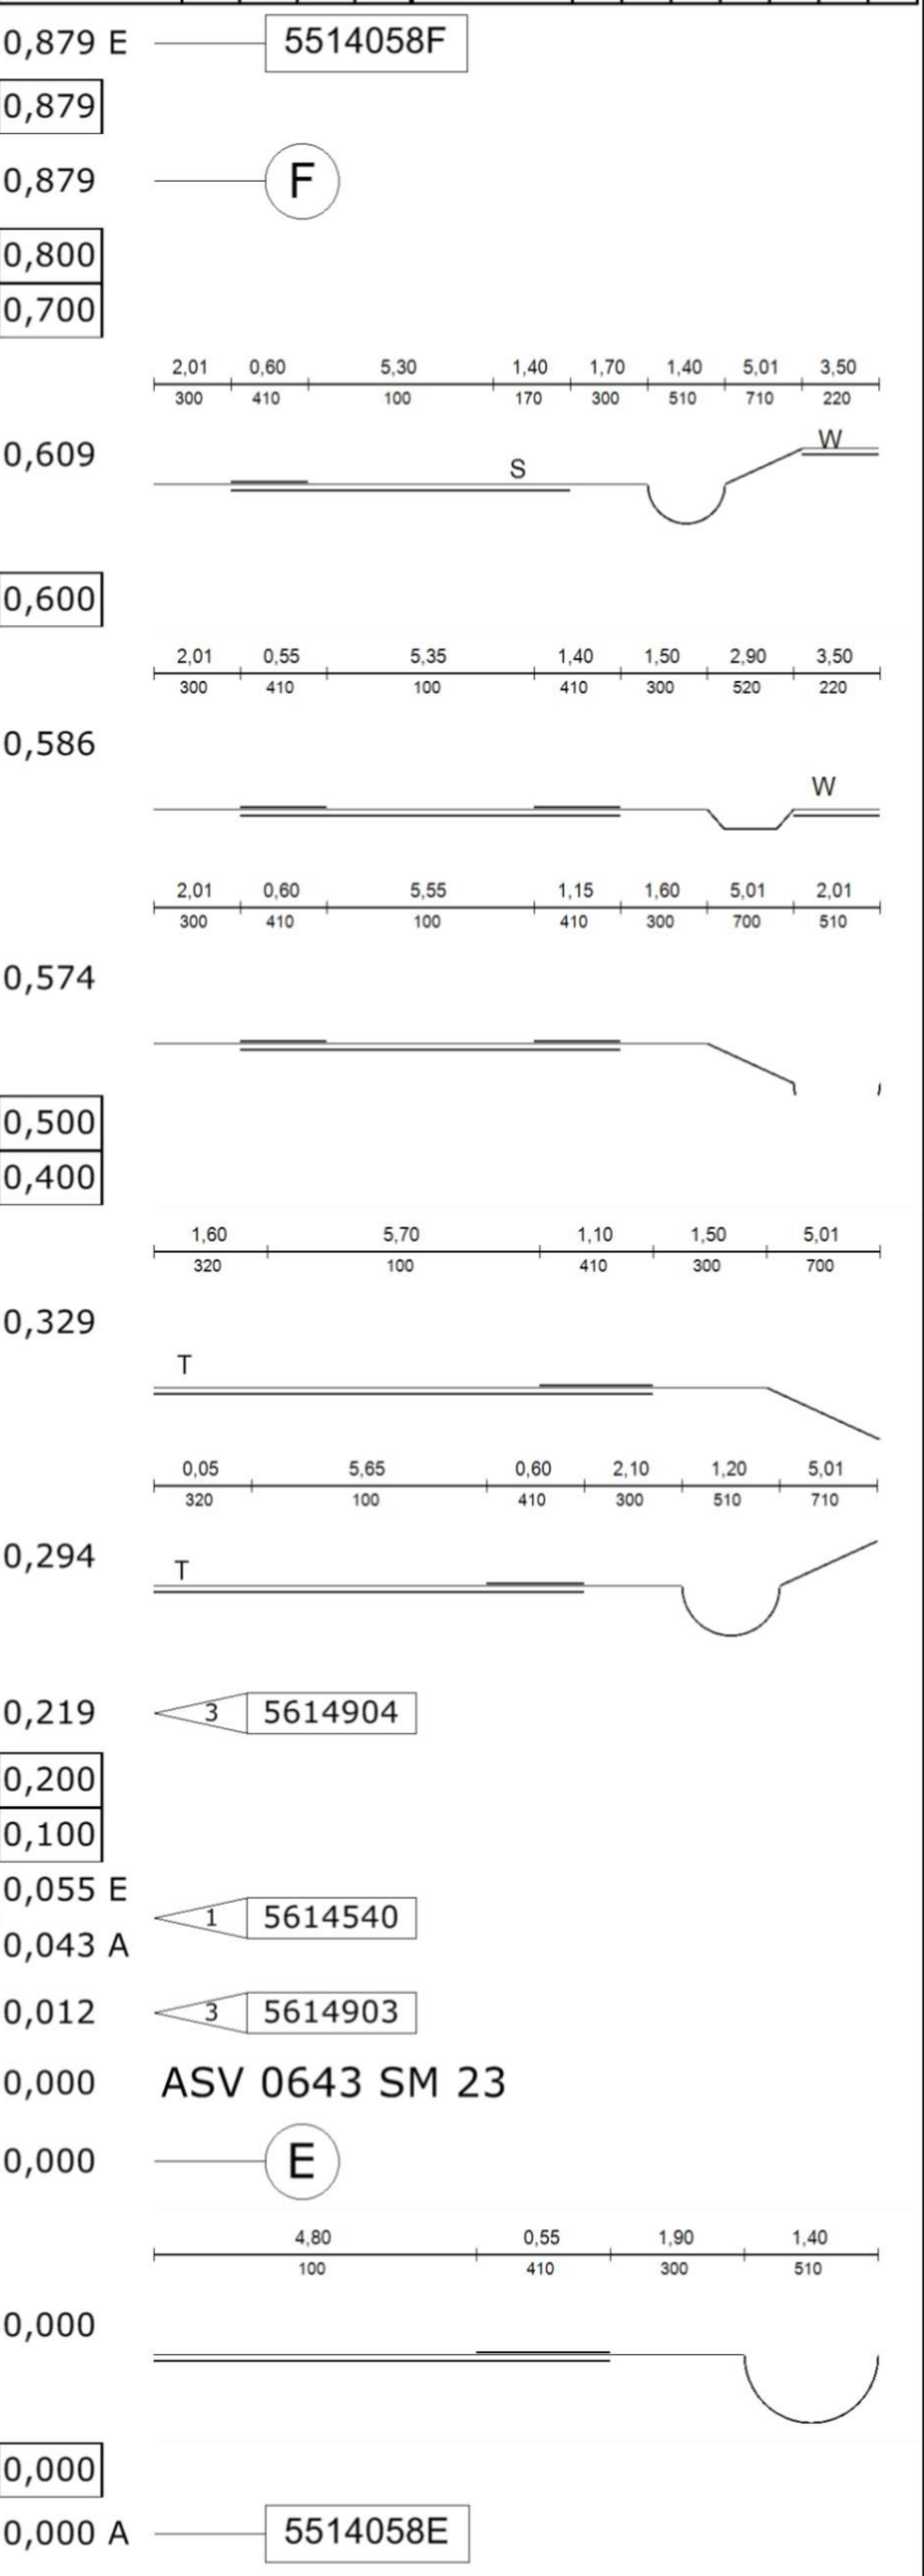


Maßstab 1 : 5000

Heller Ing.-GmbH




Erstellt am 14.05.2018


Von Netzknoten							
5	5	1	4	0	5	8	E

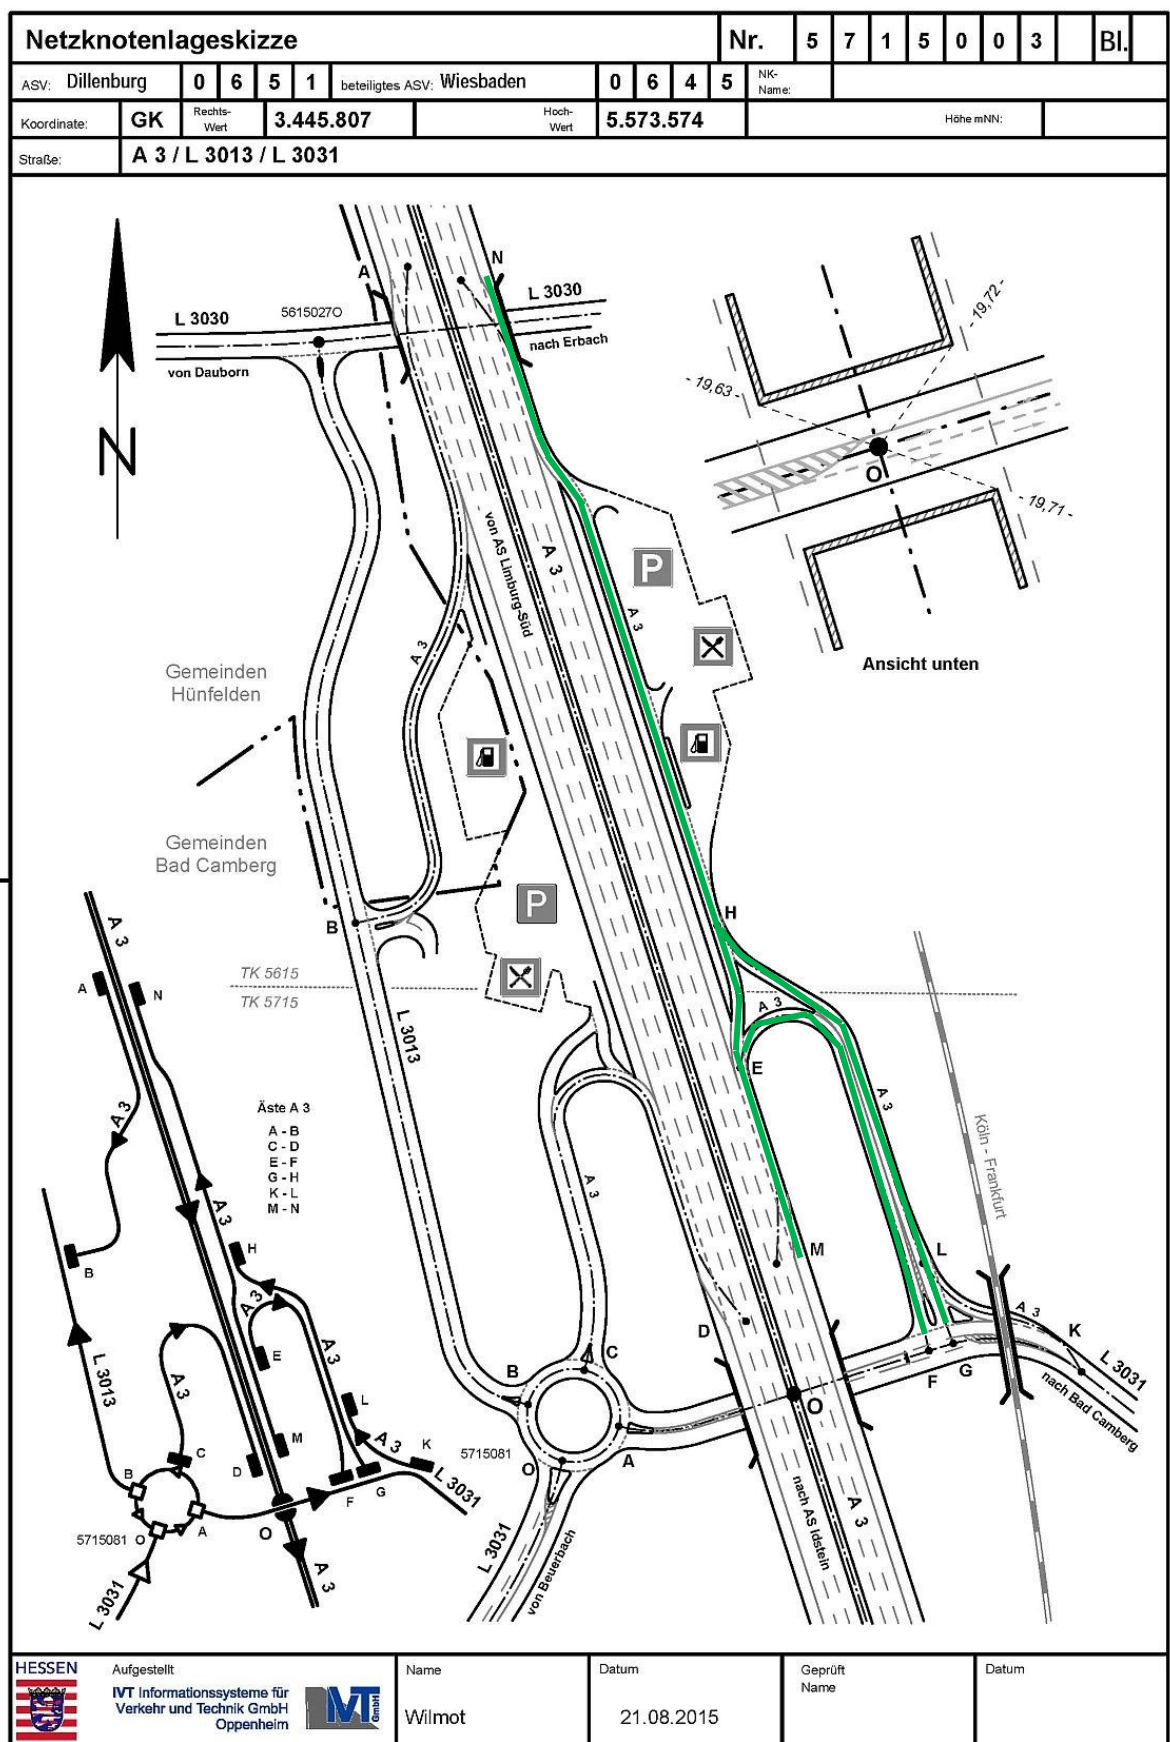

Standardfeldkarte

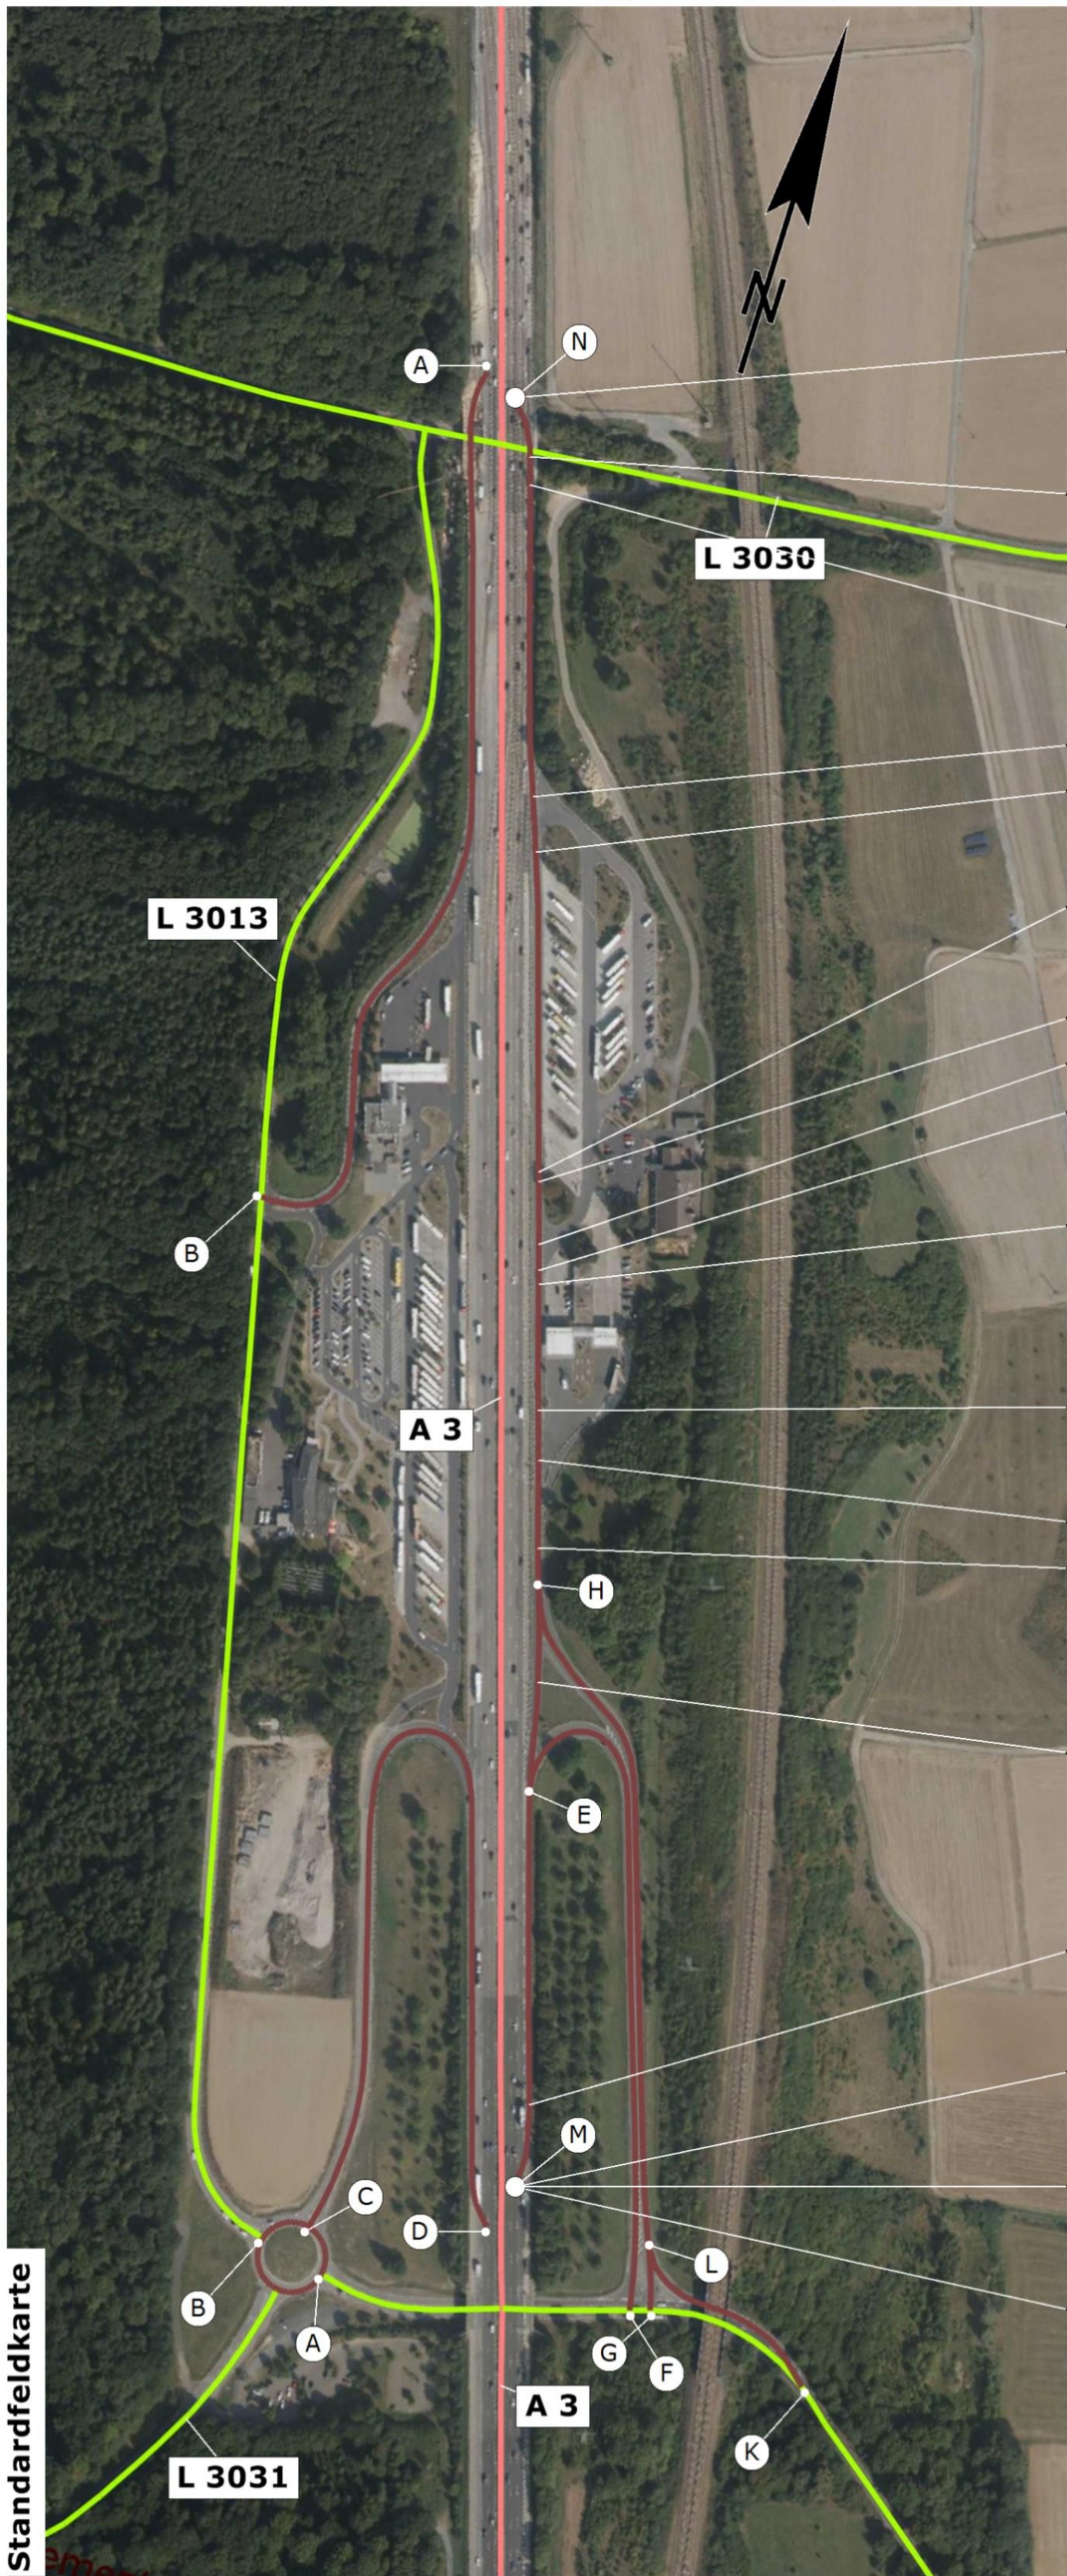

Straßeninformationsbank Hessen													
Feldkarte					AST		0	6	4	3	2	3	
Straße			A							3			
Abschnitt										3	0	6	
TK 25		5	7	1	5	Blatt		0	9	/	0	9	6

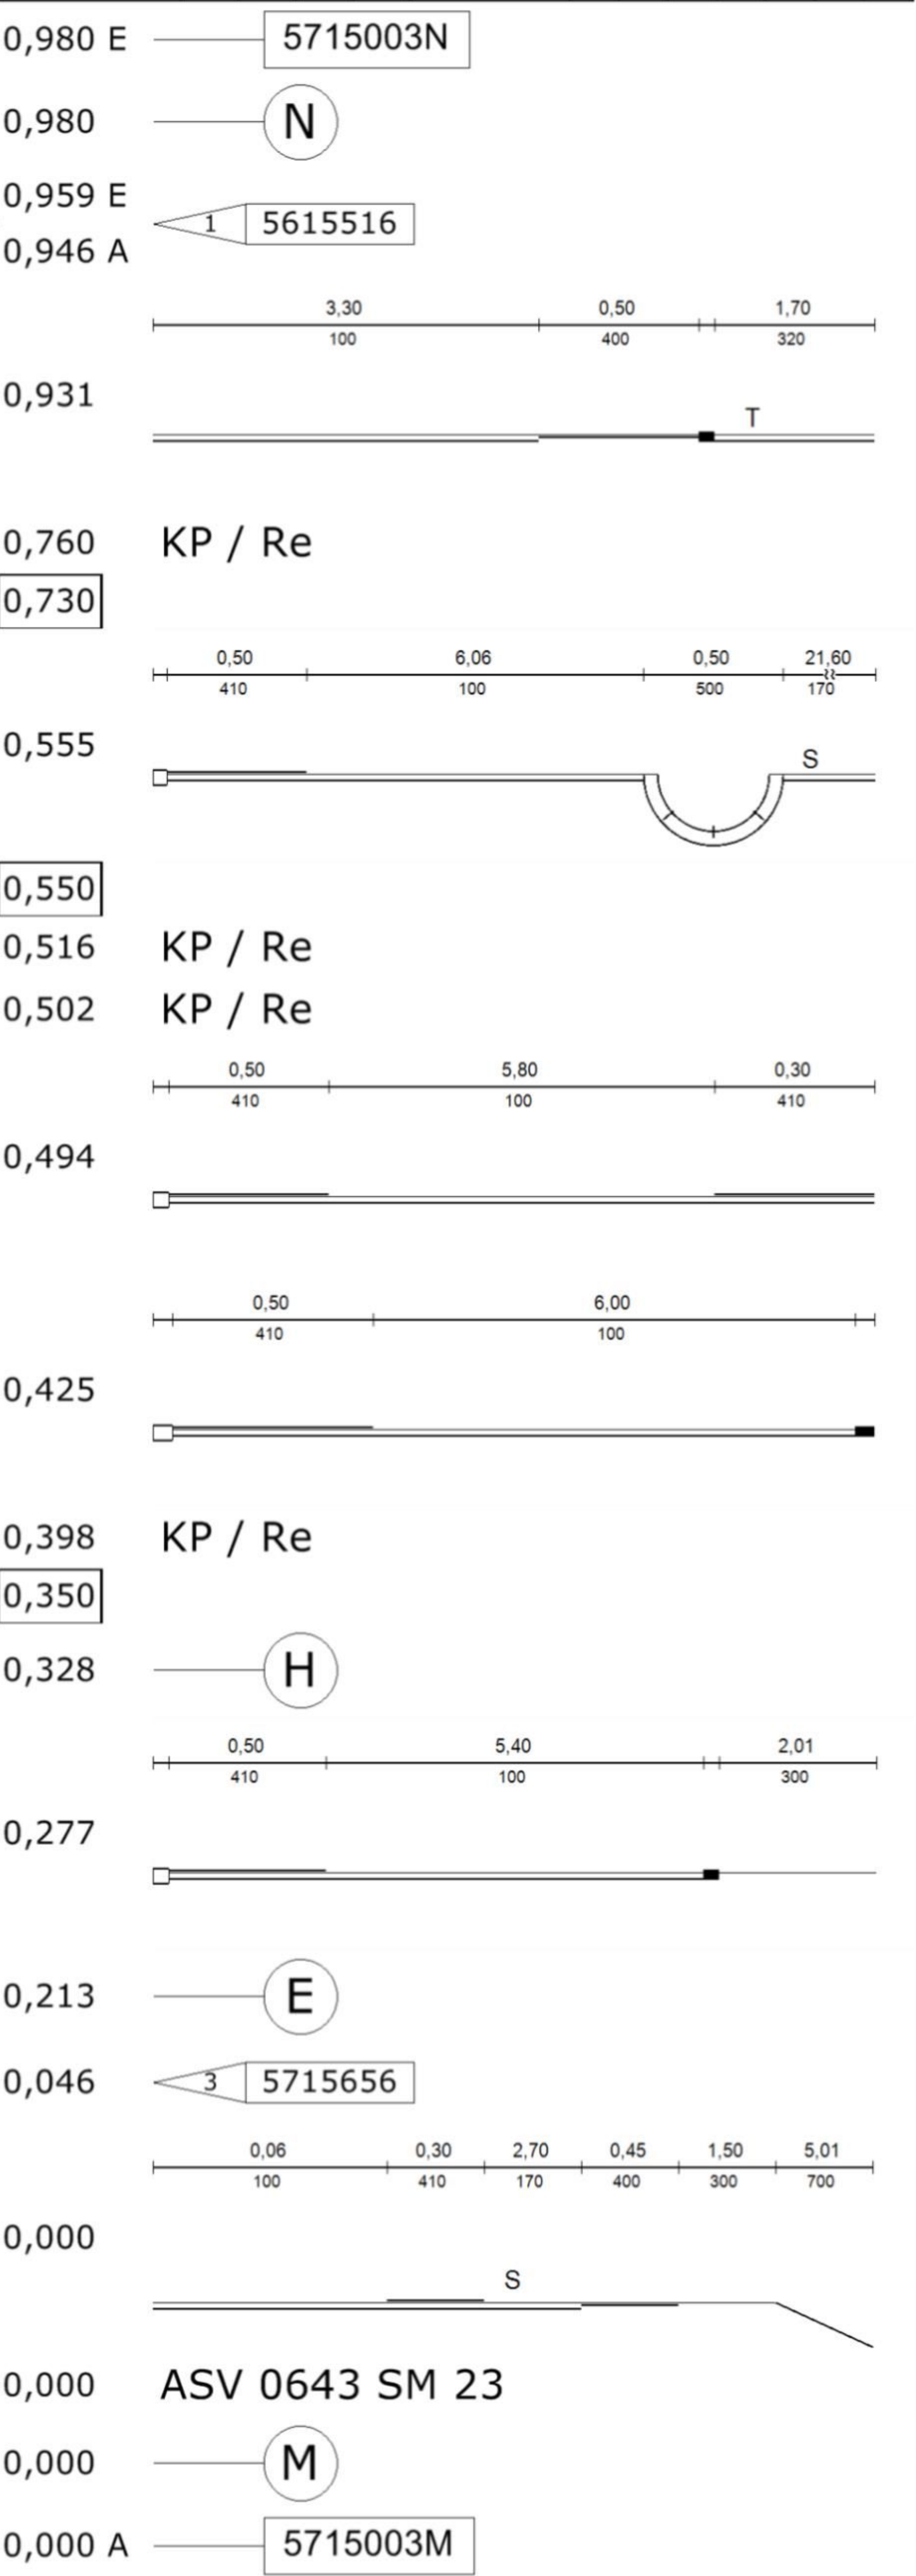

Maßstab 1 : 5000

Heller Ing.-GmbH


Erstellt am 14.05.2018

Von Netzknoten

5 7 1 5 0 0 3 M



Straßeninformationsbank Hessen													
Feldkarte					AST	0	6	4	3	2	3		
Straße			A							3			
Abschnitt										3	0	4	
TK 25		5	7	1	5	Blatt	0	9	/	0	9	4	

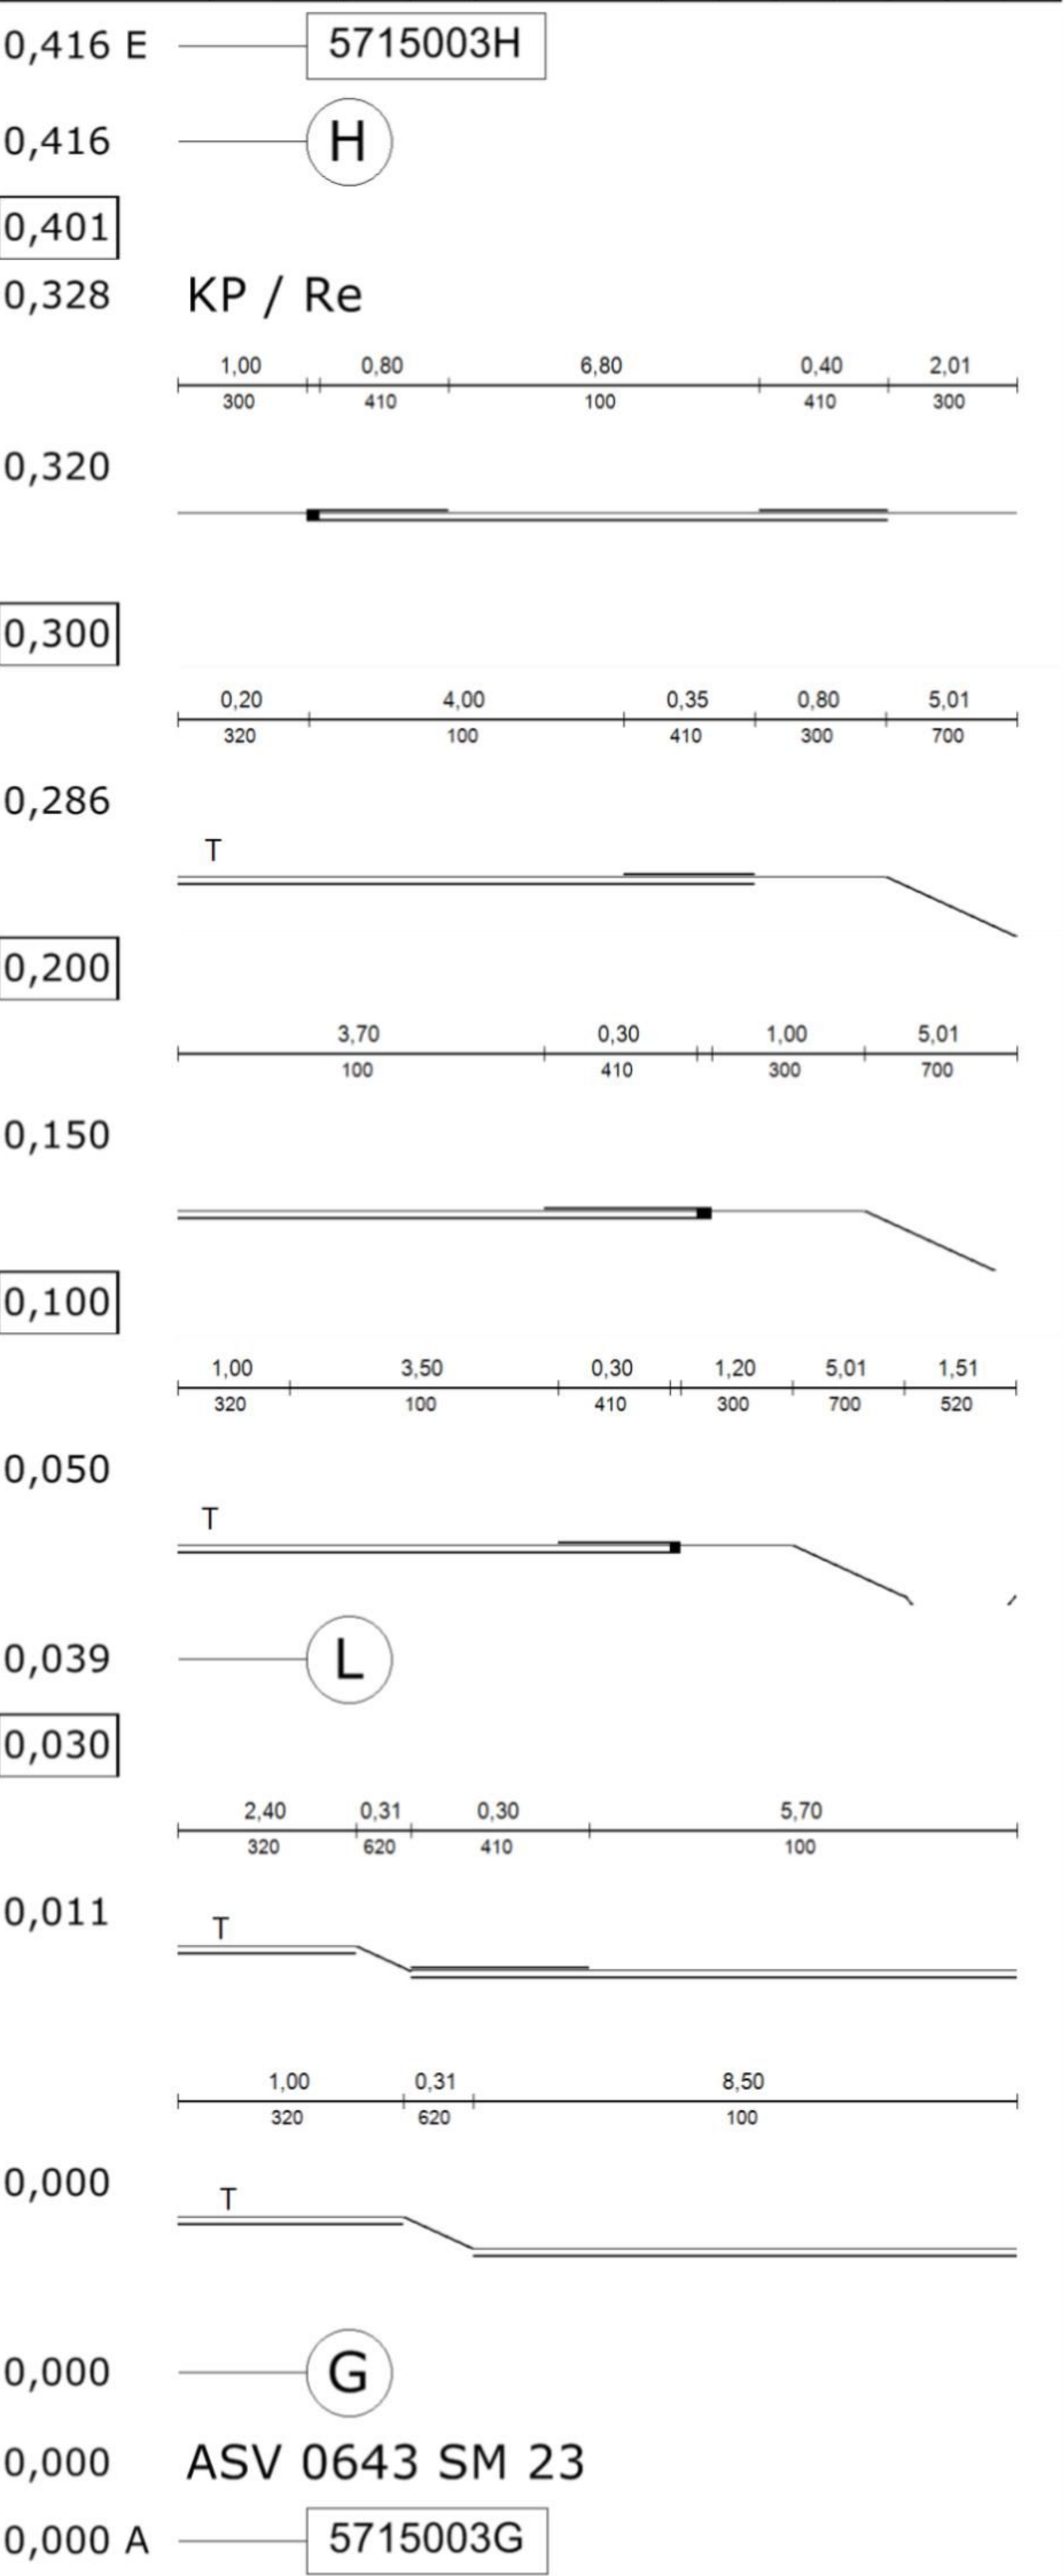

Maßstab 1 : 5000

Heller Ing.-GmbH



Erstellt am 14.05.2018

Von Netzknoten

5 7 1 5 0 0 3 G